



RITNINGSBETECKNINGAR

- KANALER**
- A AVLUFT
 - F FRÄNLUFT
 - T TILLUFT
 - U UTUFT
- 1 FORZ STÅLPLÅT OISLERAD
 - 2 FORZ STÅLPLÅT UTV. ISOL. A15
 - 3 FORZ STÅLPLÅT UTV. ISOL. A30
 - 4 FORZ STÅLPLÅT UTV. ISOL. A60
 - 5 FORZ STÅLPLÅT UTV. KONDENSISOL.
- KOMPONENTER**
- TD1 TILLUFTSDON, ENKONSPRIDARE
 - TD2 TILLUFTSDON MED ANSLUTNINGSLÅDA
 - TD3 TILLUFTSDON, GÄLLER MED ANSL. LÅDA
 - TD4 TILLUFTSDON, FRIHÄNGANDE
 - FD1 FRÄNLUFTSDON, KONTROLLVENTIL
 - FD2 FRÄNLUFTSDON, TAK
 - FD3 FRÄNLUFTSDON, TRÄDNAT
 - OD1 ÖVERLUFTSDON
 - LD1 LUDDAMPARE CIRK. L=1000MM
 - LD2 LUDDAMPARE CIRK. L=1000MM, MITTBÄFFEL
 - LD3 LUDDAMPARE REKTANGULÄR
 - LD4 LUDDAMPARE REKTANGULÄR
 - SP1 MÅT- OCH REGLERDON TYP IRIS, RENSART
 - SP2 MOTORÄNDR. SPJÄLL TYP 4, RÖKGASSPJÄLL
 - UD UTUFTSHUV
 - AD AVLUFTSHUV
 - YG YTTERVÄGGSGÄLLER
 - FF FLAKT
 - TA/FA LUFTBEHANDLINGSGREGAT
- ÖVRIGT**
- RL RENSLUCKA
 - AS APPARATSKÅP
 - () BEFINTLIGT
- LUFTMÄNGDER ANGES I l/s


KANALER FÖRSES MED:
RENSLUCKOR ENL IGT NR 3
FASTA MATUTTAG ENL IGT NR 3

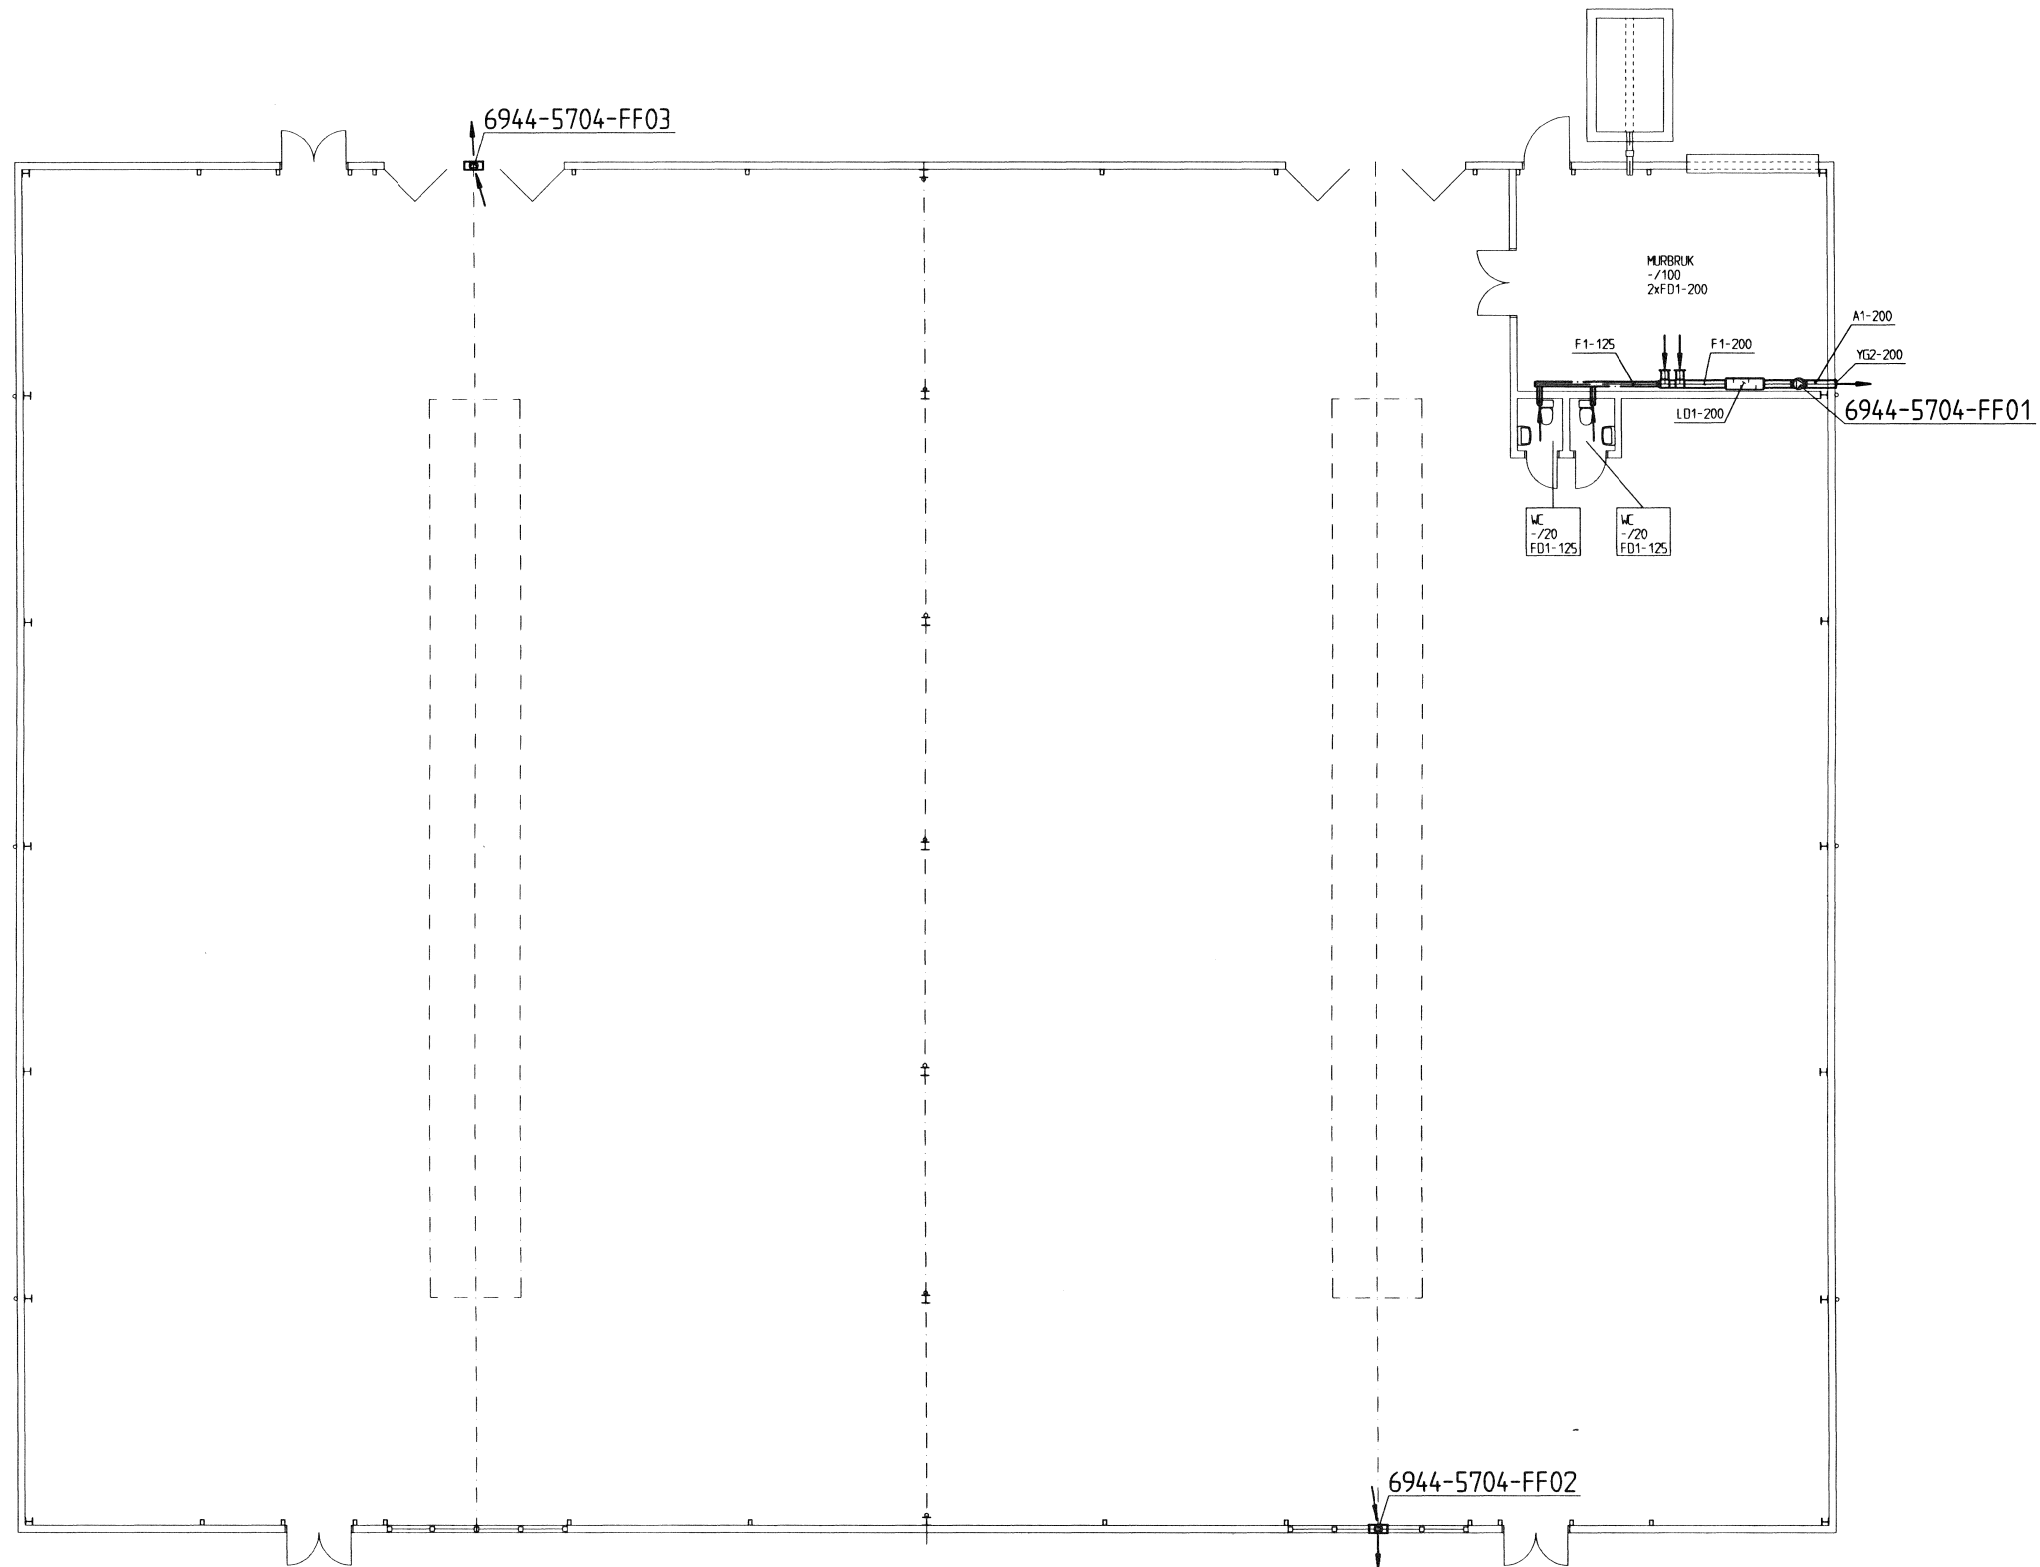

PLAN

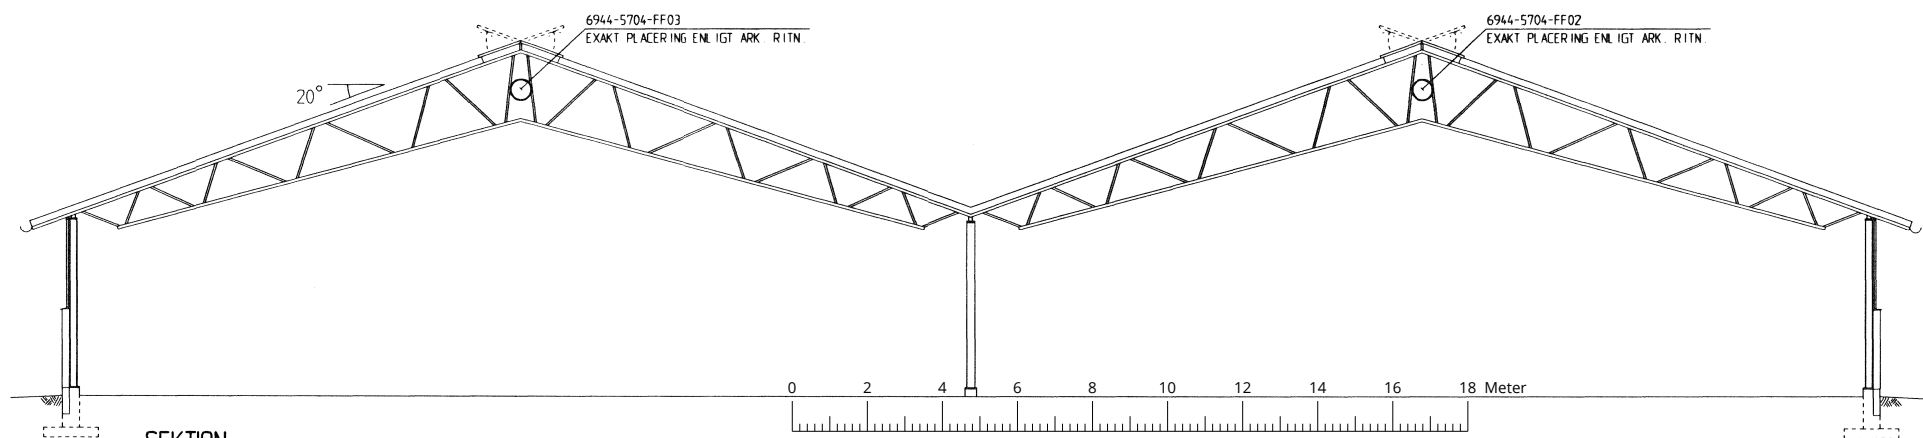

SEKTION

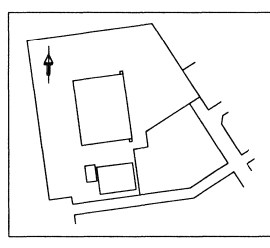

ÖVERSIKTLIG SITUATIONSPLAN

RELATIONSHANDLING		RA	970825
BET	ANT	ANDRNINGEN AVSER	SIGN DATUM
RELATIONSHANDLING			
MÖLLEDALSSKOLAN 1			
EVR & Wahlings AB			
VVS Projekttering - Driftteknik			
<input type="checkbox"/> Carlsgatan 10A, 211 20 Helsingborg <input type="checkbox"/> Mågelgatan 2, 201 33 Kiviksmåla, 044-18900 <input type="checkbox"/> Hebeckerströmen 24, 252 37 Helsingborg, 042-280550			
UPPDRAG NR	RITAD AV	HANDLAGGARE	
5402400	ML	JT	
DATUM	ANSVARIG		
950630	JOSEF TARSKI		
MALMÖ			
OM- OCH TILLBYGGNAD			
PLAN OCH SEKTION			
LUFTBEHANDLING			
SKALA	NUMMER	I BET	
1:100	V57:11		