


Plan 1

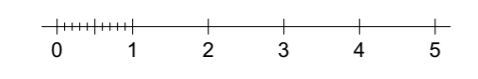


Bruttoarea BTA: 544 m²
Bruksarea BRA: 529 m²

Kontorslokaler


Bengt Husritare AB
arkitekt@bengthusritare.se
Norra Kyrkogränd 28, 261 31 Landskrona

Relationsritning		
Paviljongbyggnad av volymelement		
Plan		
UPPDRAG NR 6629	RITAD/KONSTR AV BH	HANDLÄGGARE BH

DATUM	2017 06 29
ANSVARIG	Bengt Holmqvist
SKALA	1:100
NUMMER	A1
BET	

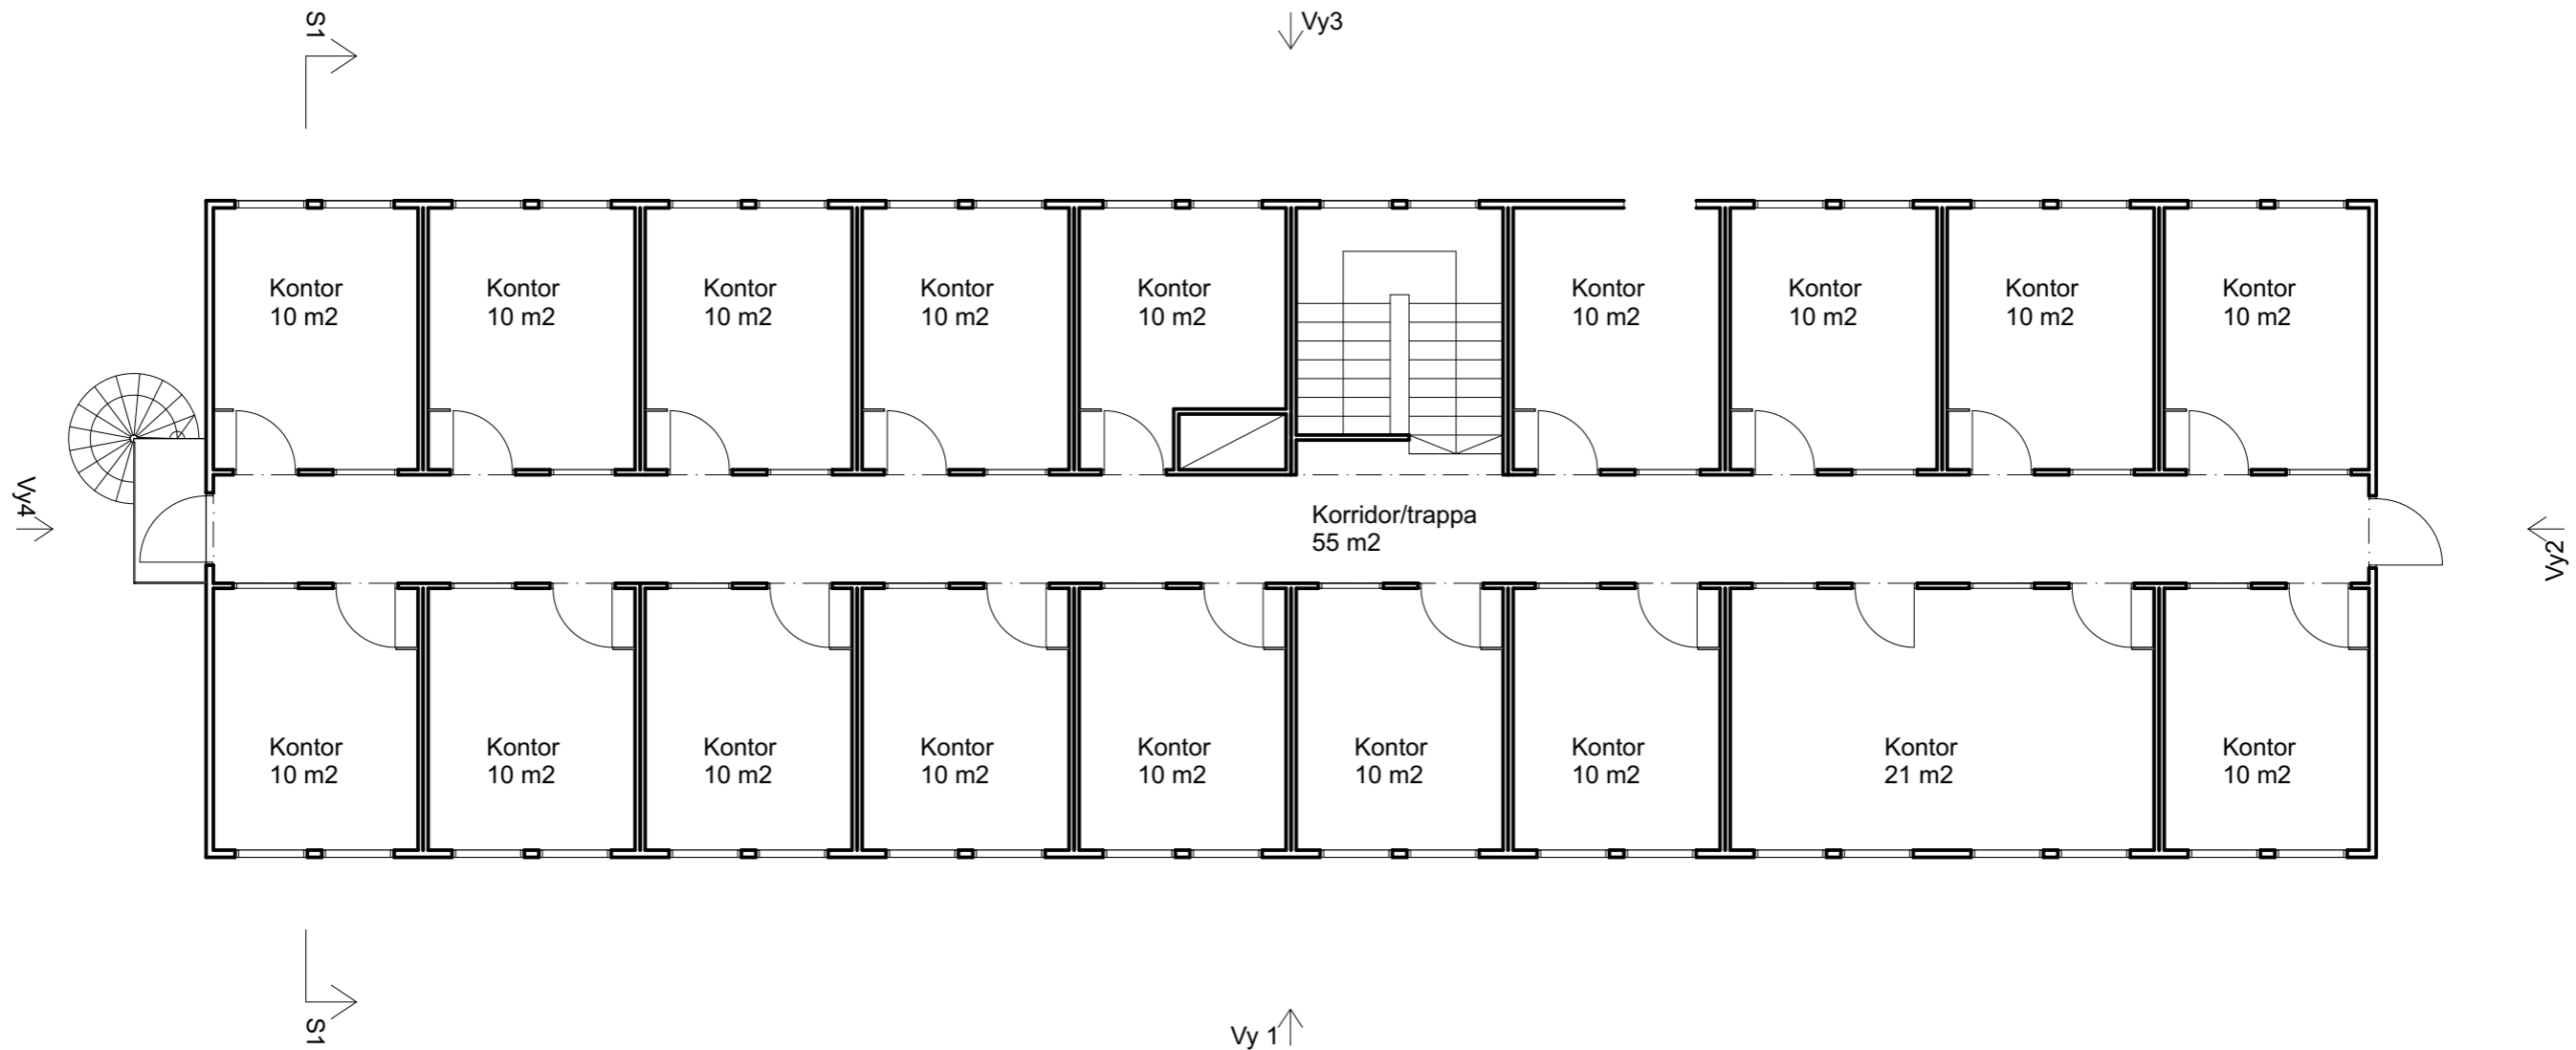


Plan 2

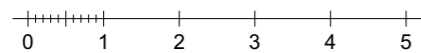


Kontorslokaler


Bengt Husritare AB <small>arkitekt@bengthusritare.se Norra Kyrkogränd 28, 261 31 Landskrona</small>	Relationsritning		DATUM	2017 06 29
	Paviljongbyggnad av volymelement Plan 2		ANSVARIG	Bengt Holmqvist
UPPDRAG NR 6629	RITAD/KONSTR AV BH	HANDLÄGGARE BH	SKALA	1:100
			NUMMER	A2
			BET	

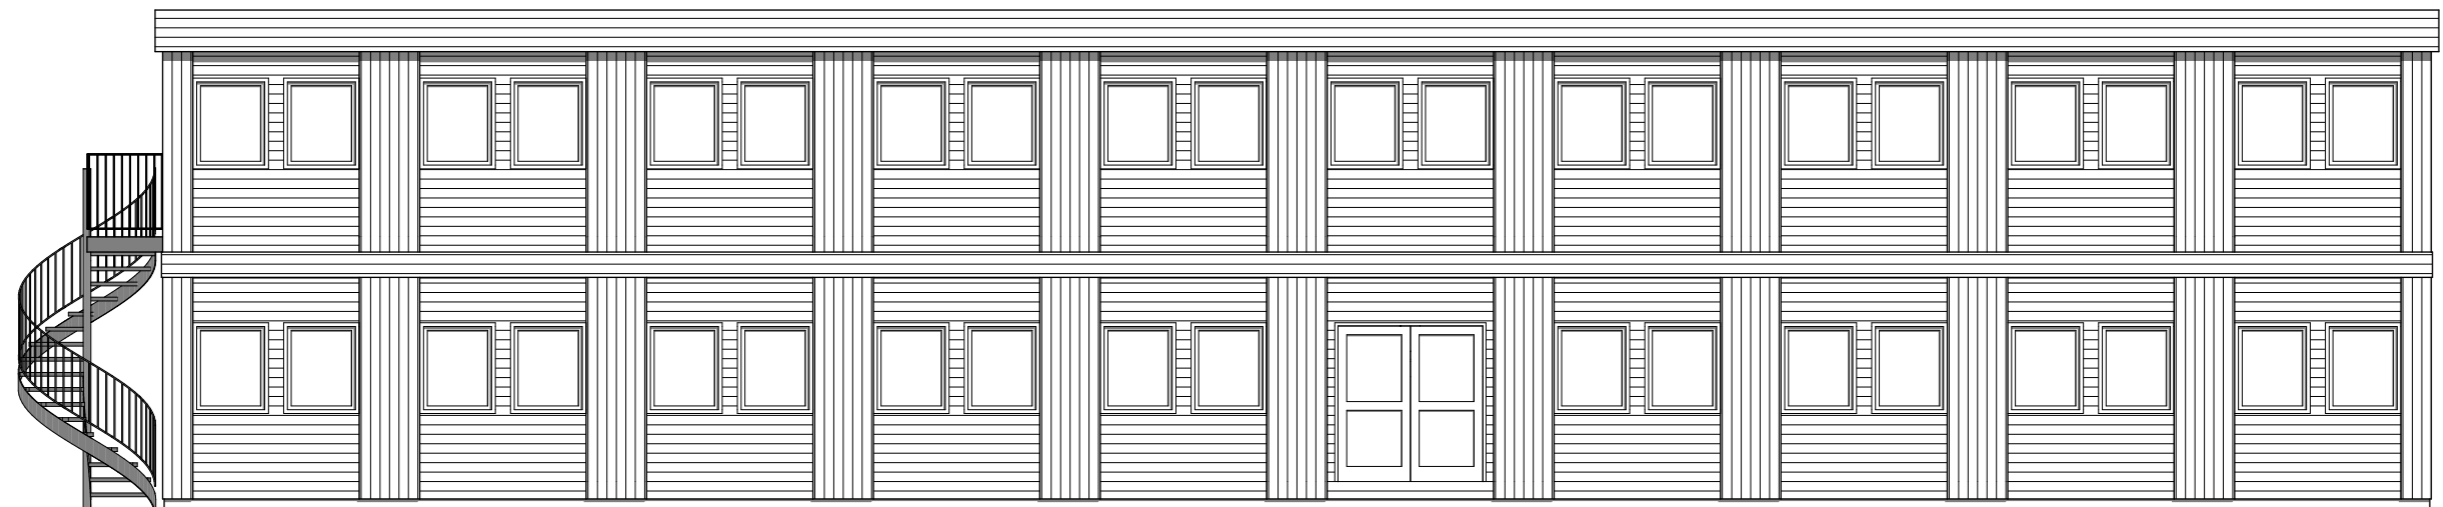


Vy1

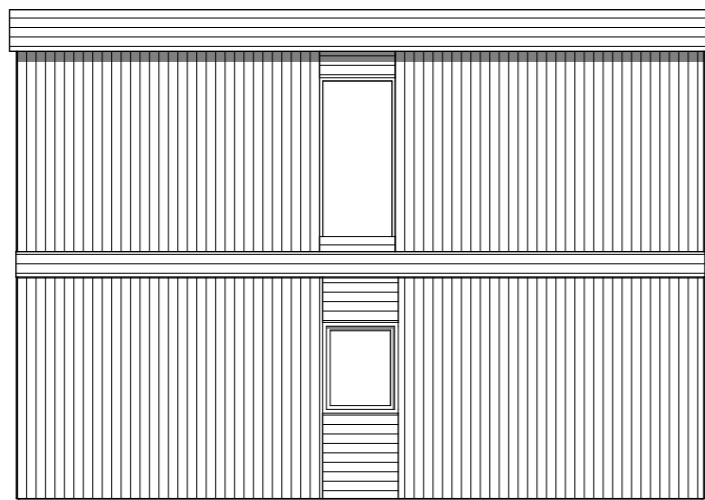

Vy2

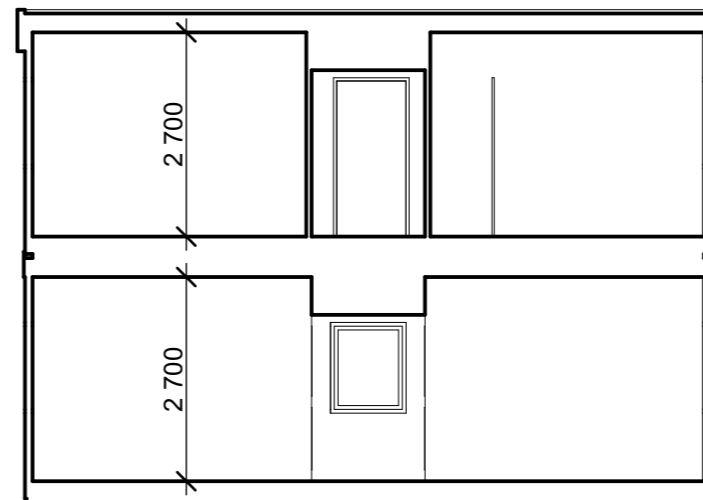


Sektion S1

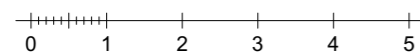


Kontorslokaler


Bengt Husritare AB <small>arkitekt@bengthusritare.se Norra Kyrkogränd 28, 261 31 Landskrona</small>	Relationsritning		DATUM	2017 06 29
	Paviljongbyggnad av volymelement Fasader Vy1 och 2, sektion		ANSVARIG	Bengt Holmqvist
UPPDRAG NR 6629	RITAD/KONSTR AV BH	HANDLÄGGARE BH	SKALA	1:100
			NUMMER	A3 BET

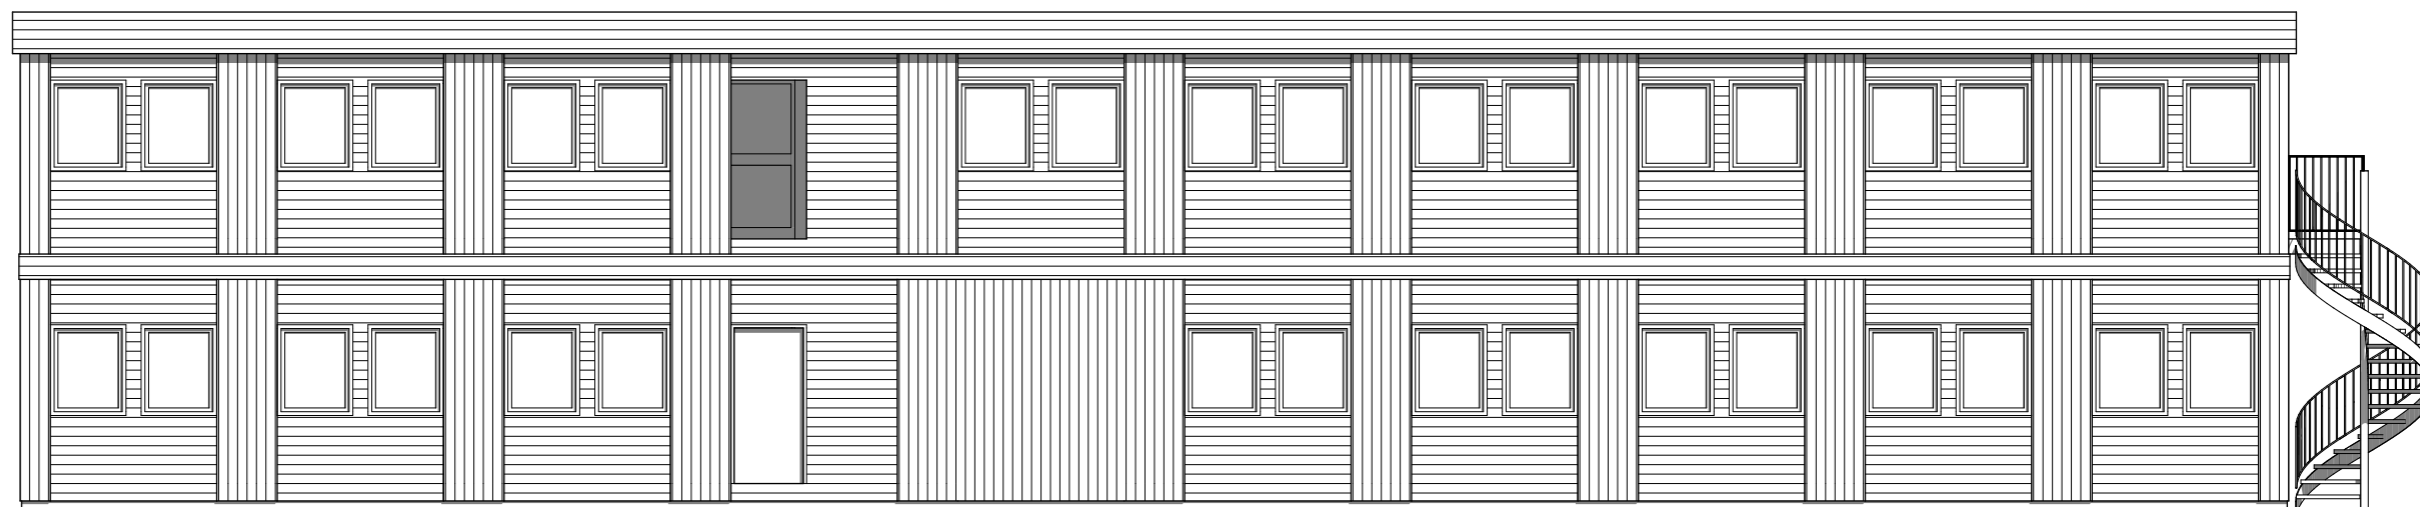

Vy3

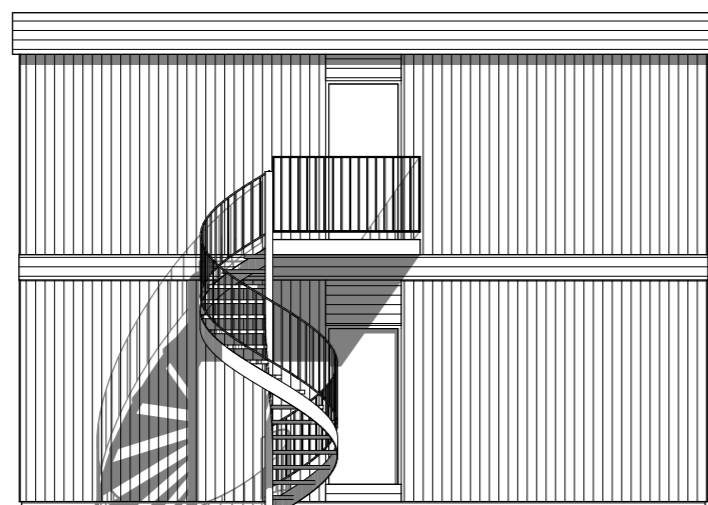

Vy4

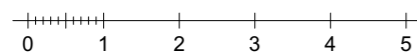

Kontorslokaler

Bengt Husritare AB <small>arkitekt@bengthusritare.se Norra Kyrkogränd 28, 261 31 Landskrona</small>	Relationsritning		DATUM	2017 06 29
	Paviljongbyggnad av volymelement Fasader Vy 3 och 4		ANSVARIG	Bengt Holmqvist
UPPDRAG NR 6629	RITAD/KONSTR AV BH	HANDLÄGGARE BH	SKALA	1:100
			NUMMER	A4
			BET	