


GRUNDPLAN
1:50

FÖRESKRIFTER		MATERIALKVALITETER:	
GÄLLANDE NORMER:		VKR-PROFILER	S355J2H
BOVERKETS KONSTRUKTIONSREGLER		UPE-PROFILER	S355N
BOVERKETS HANDBOK OM BETONGKONSTRUKTION		U-, L-PROFILER	S275JR
BOVERKETS HANDBOK OM STÅLKONSTR.		U-, L-PROFILER	S235JRG2
LASTFÖRUTSÄTTNINGAR:		FOTPLÅTAR	S355JRG3
SNÖLAST:	S.o = 1,5kN/m ²	ÖVRIGA PLÅTAR	S235JRG2
VINDLAST:	V.ref = 25m/s, terrängtyp 1	GRUNDSKRUV	S355JR
EGENTYNGD:		ELEKTRODER	Rm=510 MPa
YTERTAK	0,45 kN/m ²	SKRUV	8,8, MUTTER OCH BRICKA
INSTALLATIONER	0,30 kN/m ²	SNED TAKYTA	ENL. BSK 99 7:142, 7:14
SÄKERHETSKLASS:		YTBEHANDLING:	KULÖRER ENL. BESTÄLLARENS ANVISNING.
3 PELARE OCH TULLÖRANDE		STOMSTABILISERING	GRUNDKONTROLL SE BSK KAP 9.
2 BALKAR OCH ÖVRIGT		TILLÄGSKONTROLL DÄR SÅ ANGES.	
BETONGKONSTRUKTIONER:		TOLERANSER:	ENLIGT SBI publ. 112 1992
MILJÖKLASS:		ÖVRIGT:	DÄR EJ ANNAT ANGES UTFÖRES SVETSAR SOM KÄLSVETS α=4
B3 MÄTTLIGT BETONGAGGRESSIV MILJÖ		UNDERGJUTNING AV FOTPLÅTAR UTFÖRES MED EXPANDERANDE UNDERGJUTNINGSBROK.	
A2 MÄTTLIGT ARMERINGSAGGRESSIV MILJÖ		TAKPLÅTEN SKALL VARA AV TYP HAIRONVILLE TP 85(BÄRANDE) RESPEKTIVE TP 45 (BELÄGGNINGSSYSTEM SKALL MOTSVARA MILJÖKLASS M3) EL. LIKV.	
LIVSLÄNGDSKLASS:		PLÅTBESLAG INKL. RÄNNOR OCH STUPRÖR SKALL VARA VARMFÖRZINKADT PLASTISOLBELAGD	
L1 (50 år)		30mm STÅLPLÅT 180um.	
BETONG:		PLÄTINFÄSTNINGAR SKALL VARA AV ROSTFRI KVALITE FÄRG LIKA BAKOMLIGGANDE PLÅT.	
UTVÄNDIGA KONSTRUKTIONER:		WÄGGELEMENT SKALL VARA AV TYP PAROC C50 EL. LIKV.	
BTG II, MIN K30, RIKTVÄRDE LUFT 5,5% VID 16 mm STENSTORLEK, VCT MAX 0,55.		ISOLERING SKALL VARA AV TYP ROCKY KOMBISKIVA 159-00 SAMT RW SKIVA 132-00 EL. LIKV.	
INVÄNDIGA KONSTRUKTIONER:		CELLPLAST UNDER GRUNDKONSTRUKTIONER SKALL VARA AV TYP ECOPRIM 955-52 EL. LIKV.	
BTG II, MIN K30		SOCKELELEMENT AV TYP RW SOCKELELEMENT Ø20-00 EL. LIKV.	
ARMERING:			
KVALITET		Ks500ST, Np	
TOLERANS		±10 mm	
TÄCKANDE BETONGSKIKT:			
VID GJUTNING MOT MARK:		50 mm	
I ÖVRIGT DÄR ANNAT EJ ANGES:		25 mm	
YTBEHANDLING GOLV OCH CROP:			
BEHANDLAS MED DAMMSTOPP TYP CAPTON			
EL LIKV.			
STÅLKONSTRUKTIONER:			
KLASSIFIERING:			
KORROSIONSKLASS:		C1 INOMHUS	
		C3 UTMOMHUS	
UTFÖRANDEKLASS:		GC	
SKÄRKLASS:		Sk 2 PELARÄNDAR	
		Sk 1 ÖVRIGT	
SVETSKLASS:		WC	
SKRUVFÖRBANDSKLASS:		S1	
REFERENSTEMPERATUR:		+20°	

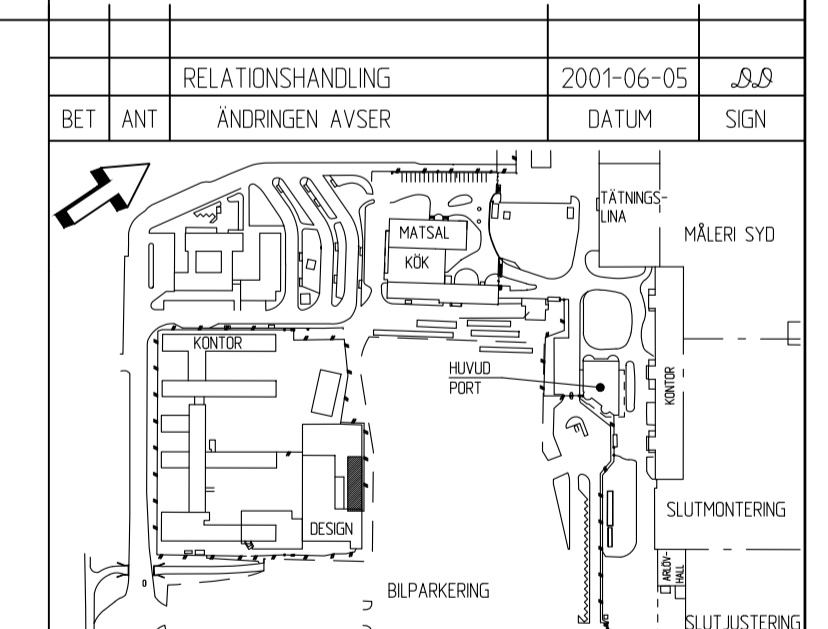

RELATIONSHANDLING			
BET	ANT	ANDRINGEN AVSER	DATUM SIGN
			2001-06-05 J.S.B
RELATIONSHANDLING		HUSNR 70209	OMR: B
BYGGNAD: B09			
A	CONTEKTON ARKITEKTER	Tel: 0521-26 26 80	
	Kungsgatan 3, 462 33 VÄNERSBORG	Fax: 0521-26 26 99	
K	INTEGRA ENGINEERING AB	Tel: 0520-48 55 00	
	Gårdhemsvägen 26, 461 32 TROLLHÄTTAN	Fax: 0520-48 55 01	
V	BENGT DAHLGREN AB	Tel: 031-720 25 00	
	Victor Hasselbladsg. 16, 421 31 V. FRÖLUNDA	Fax: 031-720 25 01	
E	ÅF-ELPROJEKT AB	Tel: 0520-47 04 40	
	Gårdhemsvägen 26, 461 32 TROLLHÄTTAN	Fax: 0520-103 95	
UPPERAG NR	RITAD/KONSTR AV	HANDLÄGGARE	
301-00-59	A JOHANSSON	D DOSE	
DATUM	ANSVARIG		
2001-03-12			
B09 DESIGN			
NY LACKBOX			
STOMPLAN			
SKALA	A1-150	NUMMER	K11
	A3-1:100		