


INFÄSTNING AV STAG TILL SKORSTEN LÖSES ISAMRÅD MED KONSTRUKTÖREN

BEF. SKÄRMTAK

BET	ANT	RELATIONSHANDLING	2001-06-05	5,8
		ANDRINGEN AVSER	DATUM	SG

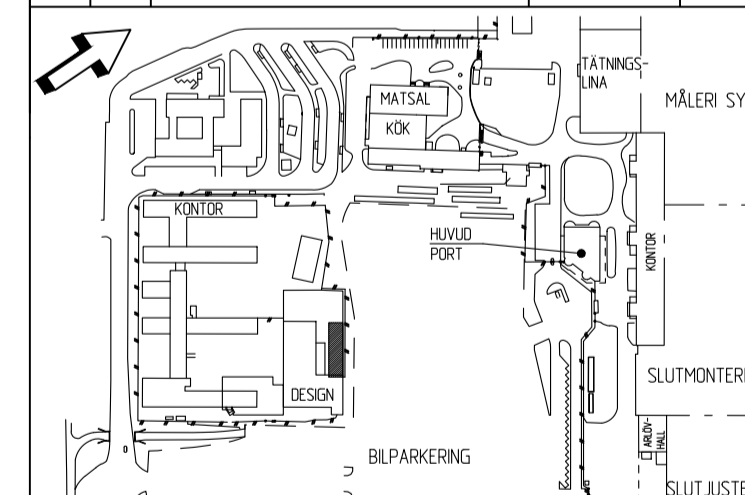

RELATIONSHANDLING

HUSNR70209 OMR: B
BYGGNAD: B09

A	CONTEKTON ARKITEKTER	Tel: 0521-26 26 80
	Kungsgatan 3, 462 33 VÄNERSBORG	Fax: 0521-26 26 99
K	INTEGRA ENGINEERING AB	Tel: 0520-48 55 00
	Gårdhemsvägen 26, 461 32 TROLLHÄTTAN	Fax: 0520-48 55 01
V	BENGT DAHLGREN AB	Tel: 031-720 25 00
	Veitor Hasselbladsg. 16, 421 31 V FRÖLUNDA	Fax: 031-720 25 01
E	ÅF-ELPROJEKT AB	Tel: 0520-47 04 40
	Gårdhemsvägen 26, 461 32 TROLLHÄTTAN	Fax: 0520-103 95

UPPERAG NR	RITAD/KONSTR AV	HANDLAGGARE
301-00-59	A JOHANSSON	D DOSE
DATUM	ANSVARIG	
2001-03-12	David Dose	

B09 DESIGN
NY LACKBOX

GRUNDPLAN DEL 2 OCH DETALJER

SKALA	NUMMER	BET
A1-150 A3-1:100	K02	1BET