

FÖRESKRIFTER


ENLIGT RITNING: KS-20-0-100

FÖRKLARINGAR

C = MÄTT TILL CENTRUM
YK = MÄTT TILL YTTERKANT
IK = MÄTT TILL INSIDA
L = MÄTT TILL STÖMLINJE

HÄNVISNINGAR

PELARPLAN
SE RITN: KS-24-1-230

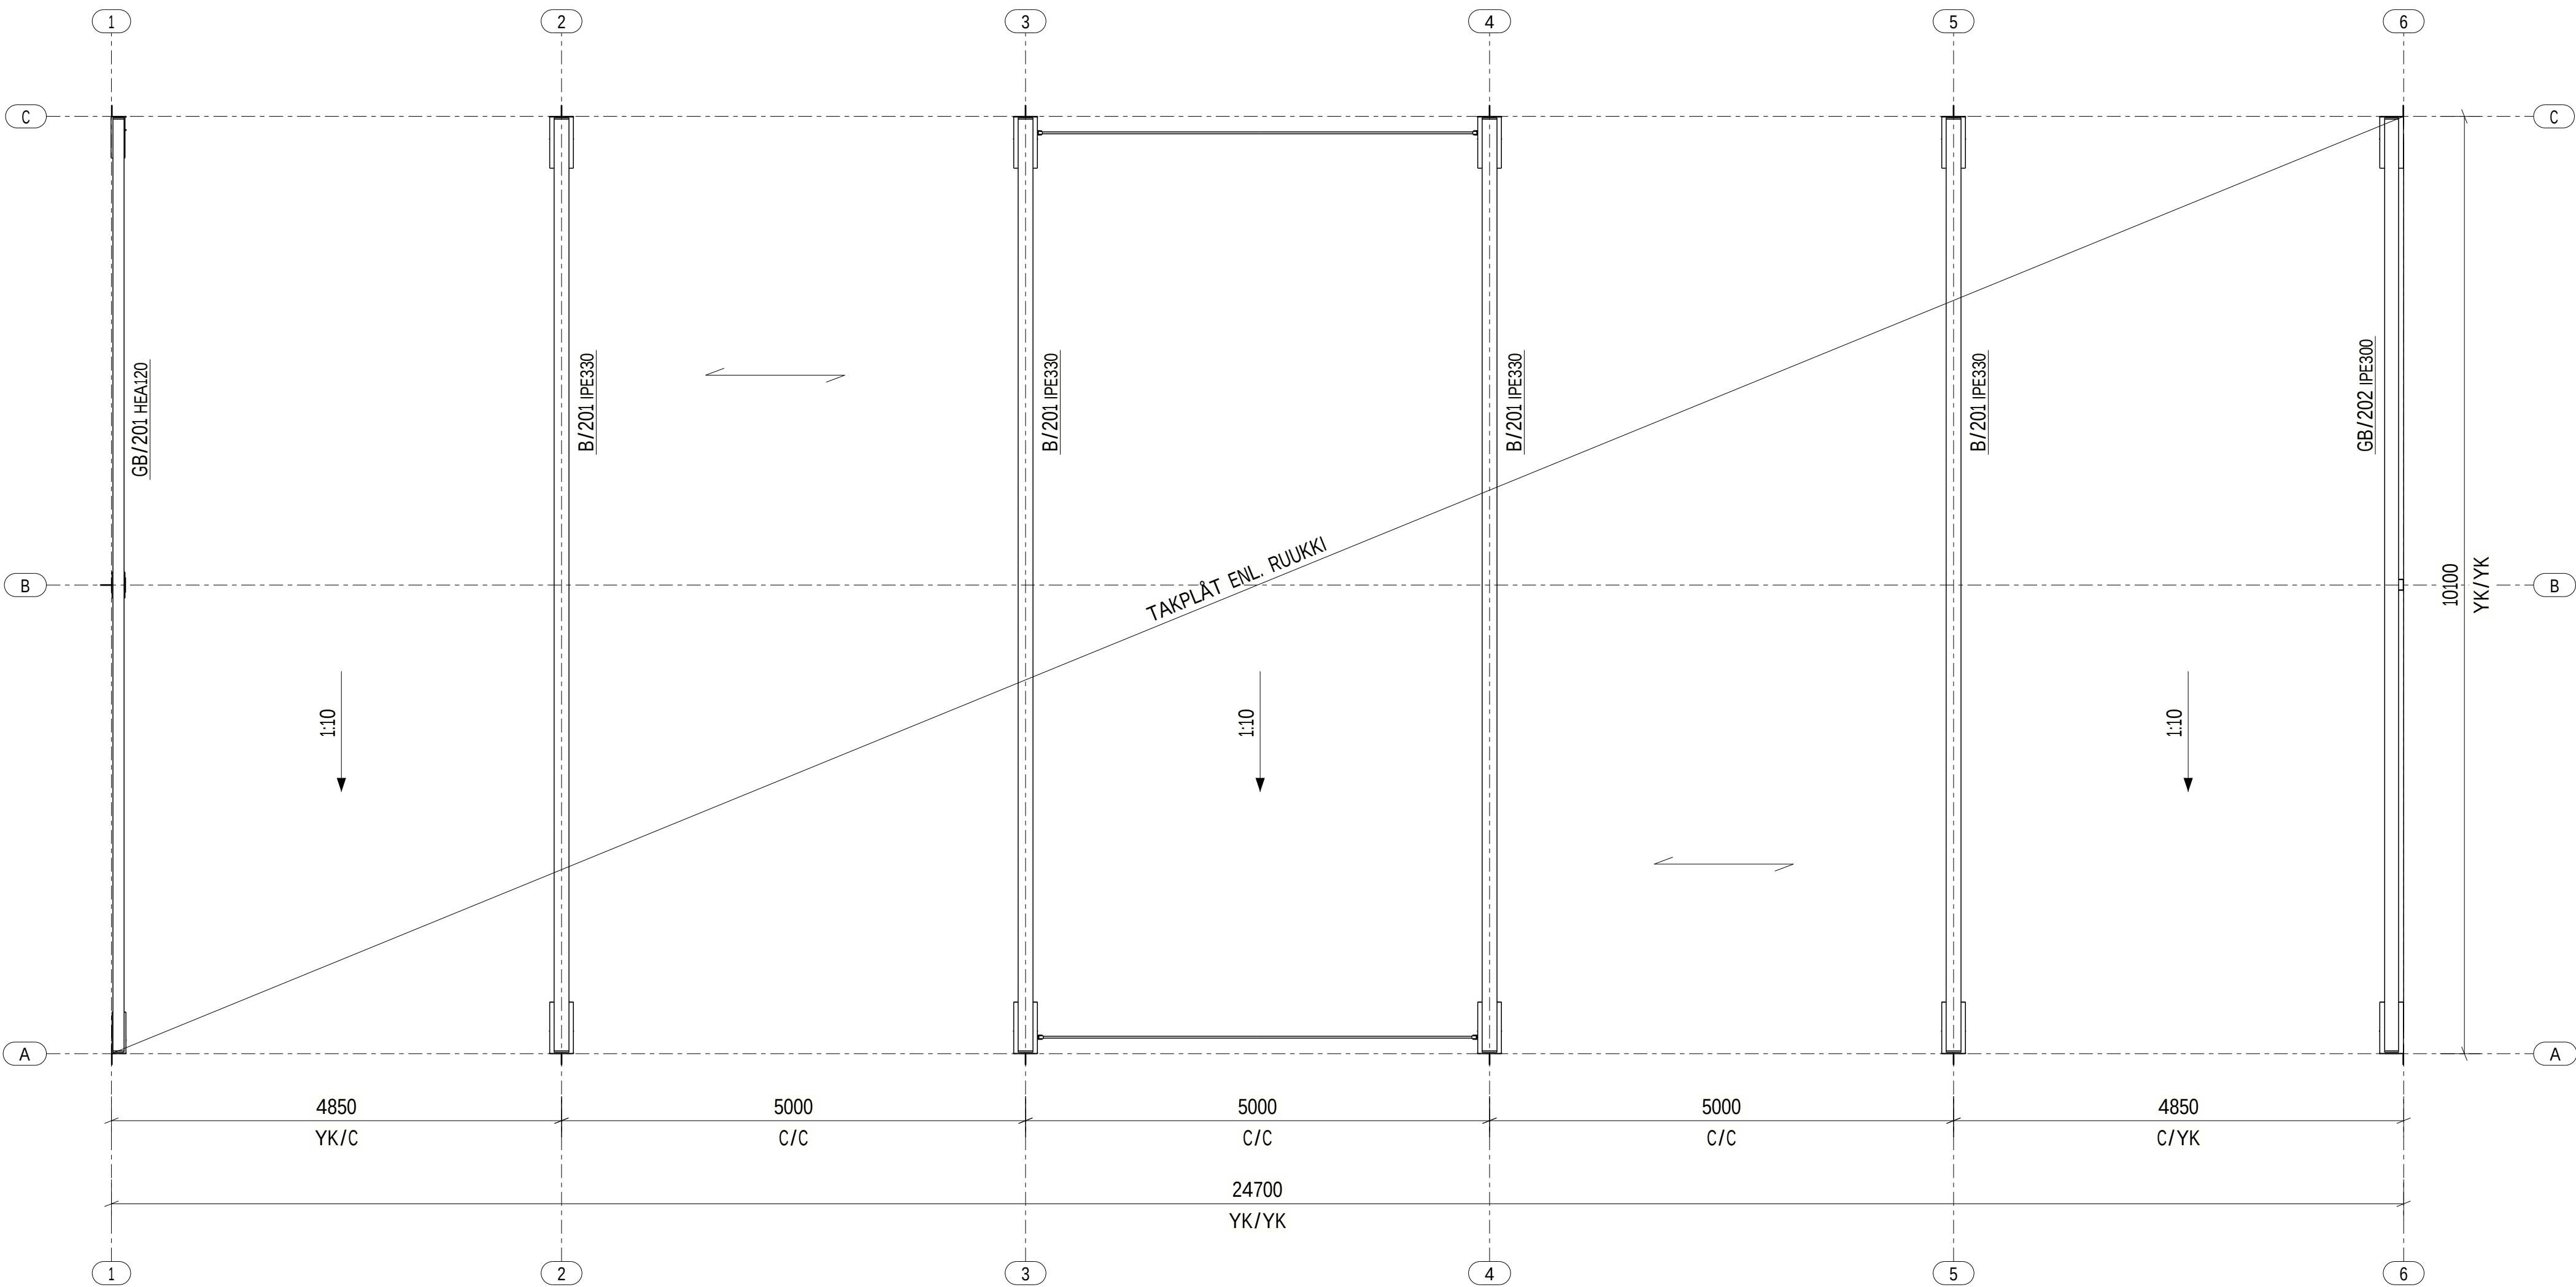

TAKBALKSPLAN
TVÄTTHALL, NORR & SÖDER
1:50

		RELATIONSHANDLING	2020-09-17	M.BL
BET	ANT	ÄNDRINGEN AVSER	DATUM	SIGN

RELATIONSHANDLING

LOVÖ SÖDRA & LOVÖ NORRA
6ST STÅLBYGGNADER, LOVÖN
EKERÖ KOMMUN



UPPDRAGS NR 2019-046		RITAD/KONSTR AV M.BL	PROJEKTLEDARE M.P
DATUM 2020-01-24		ANSVARIG A.ELO	
TVÄTTHALL NORR & SÖDER			
STÅLSTOMME TAKBALKSPLAN			
SKALA A1 1:50 A3 1:100		NUMMER KS-24-1-260	BET