

FÖRESKRIFTER



ENLIGT RITNING: KS-20-0-100

FÖRKLARINGAR

C = MÅTT TILL CENTRUM PELARE
YK = MÅTT TILL YTTERKANT PELARE
IK = MÅTT TILL INSIDA PELARE
L = MÅTT TILL STÖMLINJE

HÄNVISNINGAR

PELARPLAN - TVÄTTHALL NORR & SÖDER
SE RITN: KS-24-1-230

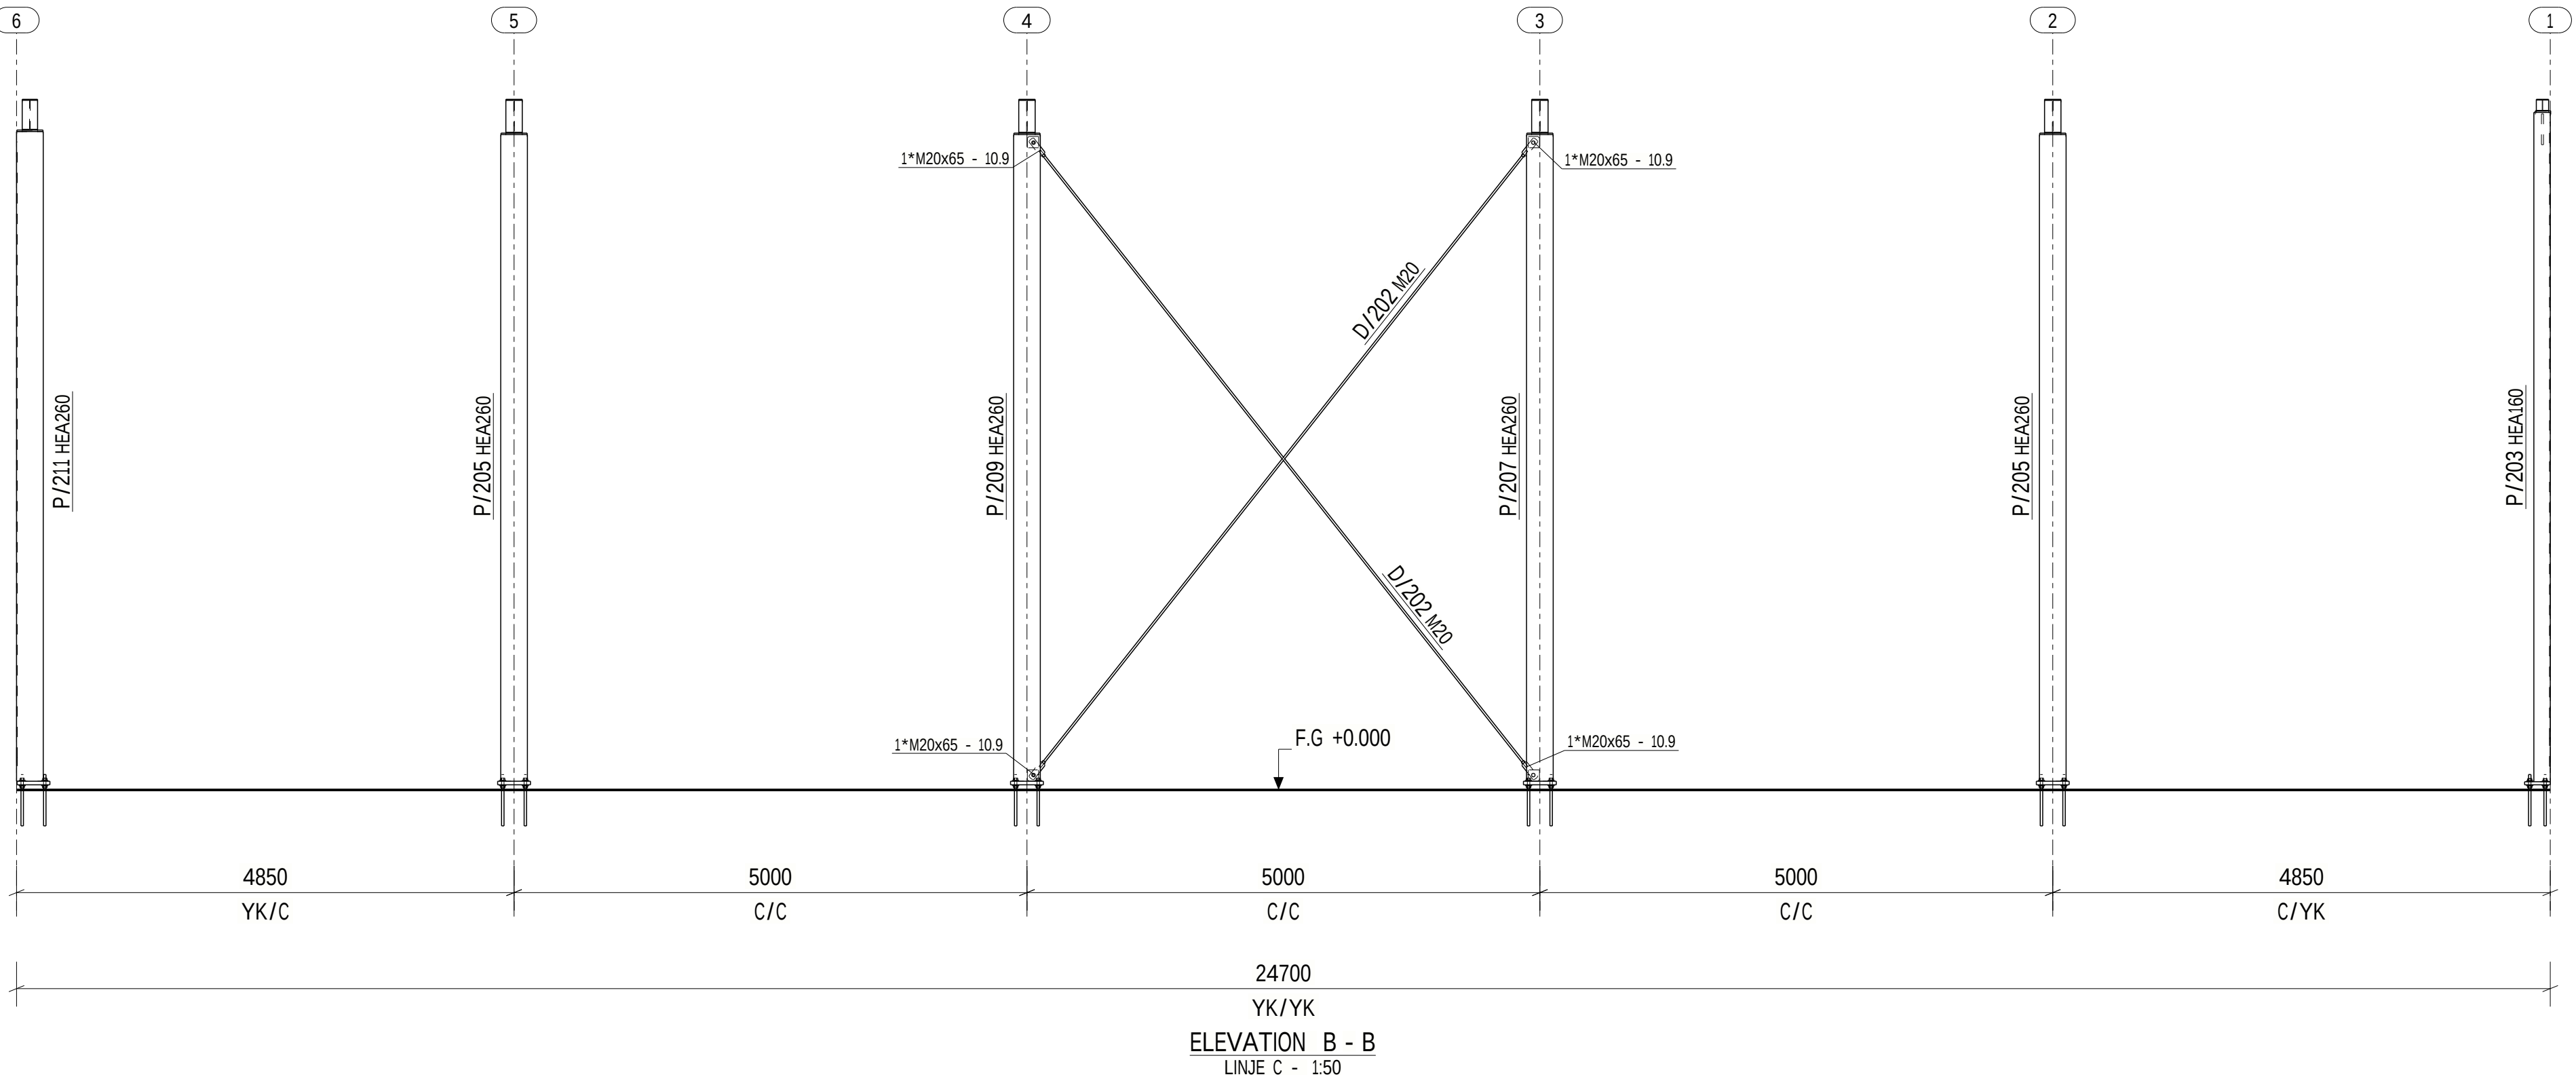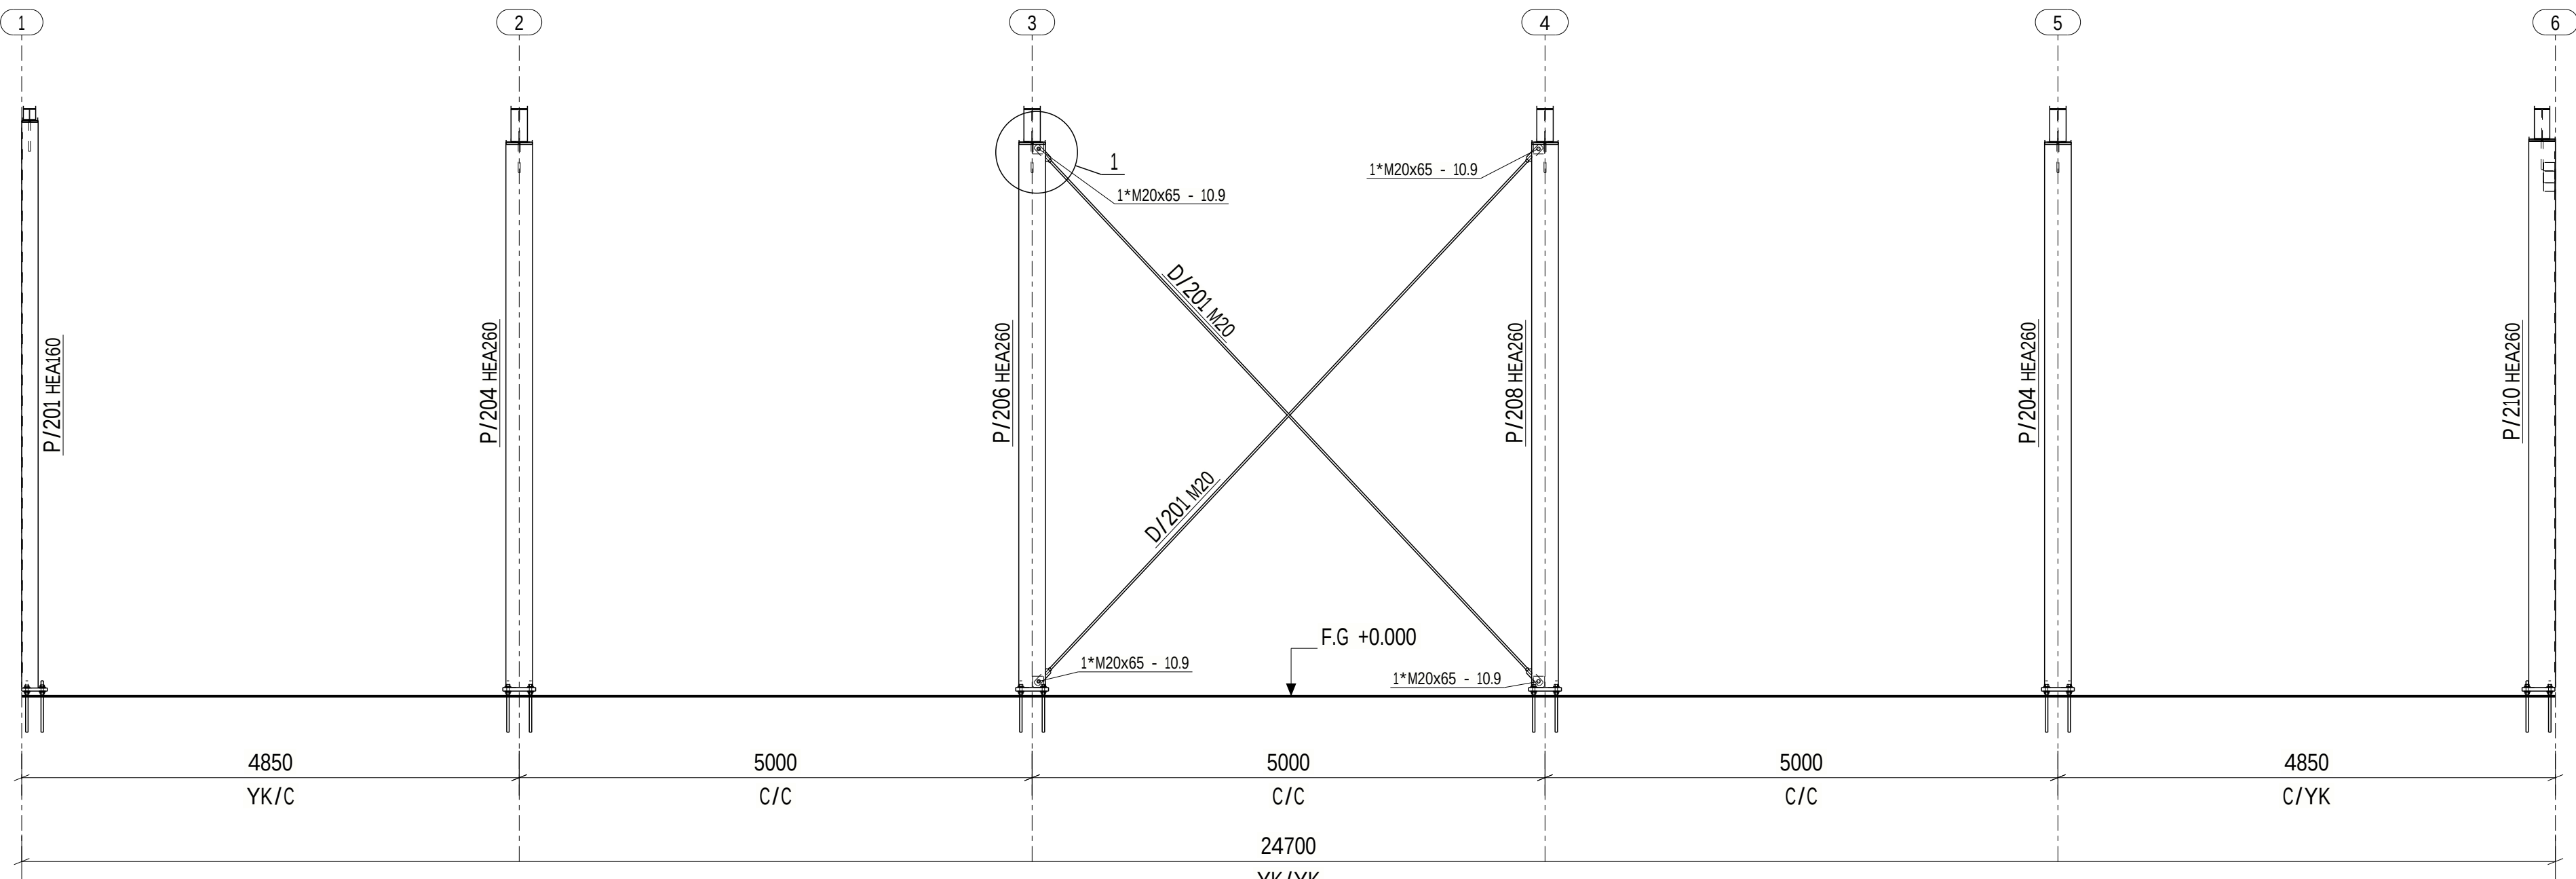

BET	ANT	RELATIONSHANDLING	2020-09-17	M.BL
		ÄNDRINGEN AVSER	DATUM	SIGN

RELATIONSHANDLING

LOVÖ SÖDRA & LOVÖ NORRA
6ST STÅLBYGGNADER, LOVÖN
EKERÖ KOMMUN



UPPDRAG NR 2019-046	RITAD/KONSTR AV M.BL	PROJEKTLÄDARE M.P
DATUM 2020-01-24	ANSVARIG A.ELO	
TVÄTTHALL NORR & SÖDER		
STÅLSTOMME SEKTIONER/ELEVATIONER		
SKALA A1 1:50 A3 1:100	NUMMER KS-24-2-270	BET