

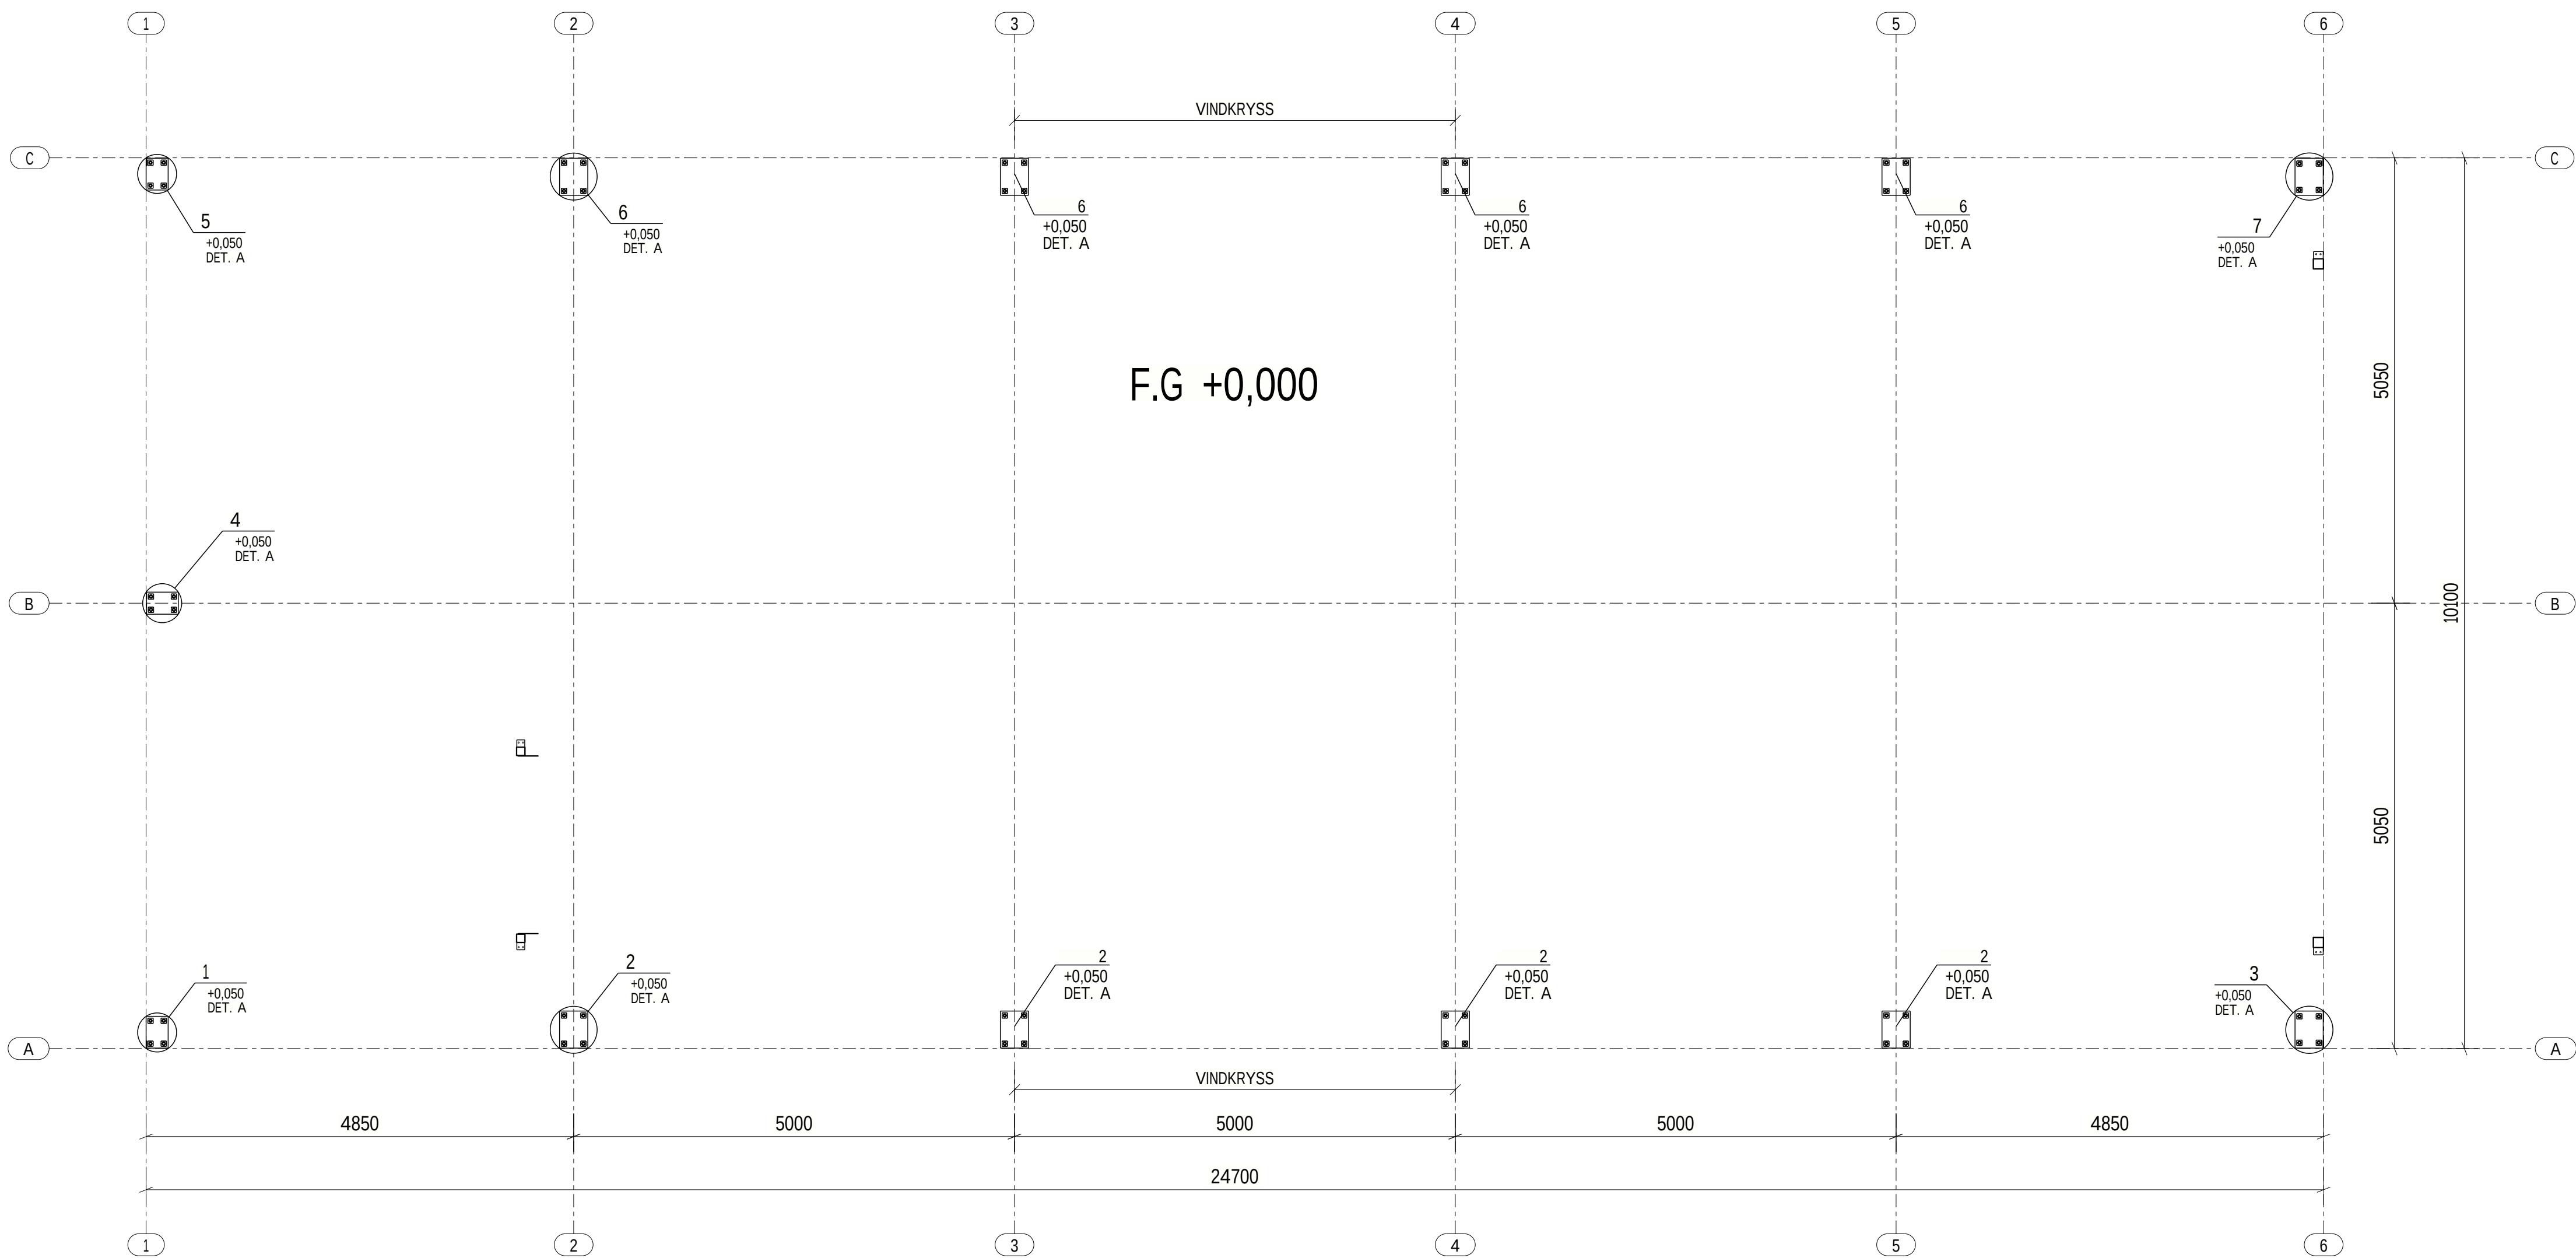


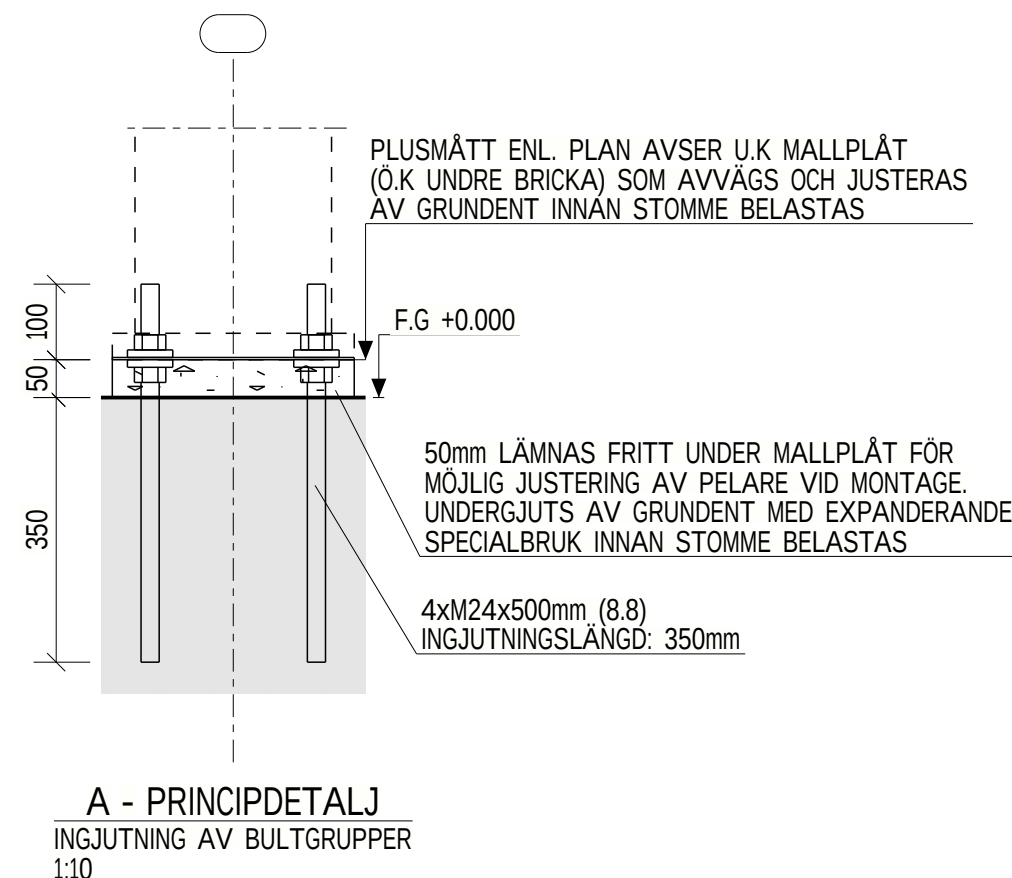

INGJUTNINGSPLAN
TVÄTTHALL, NORR & SÖDER
1:50

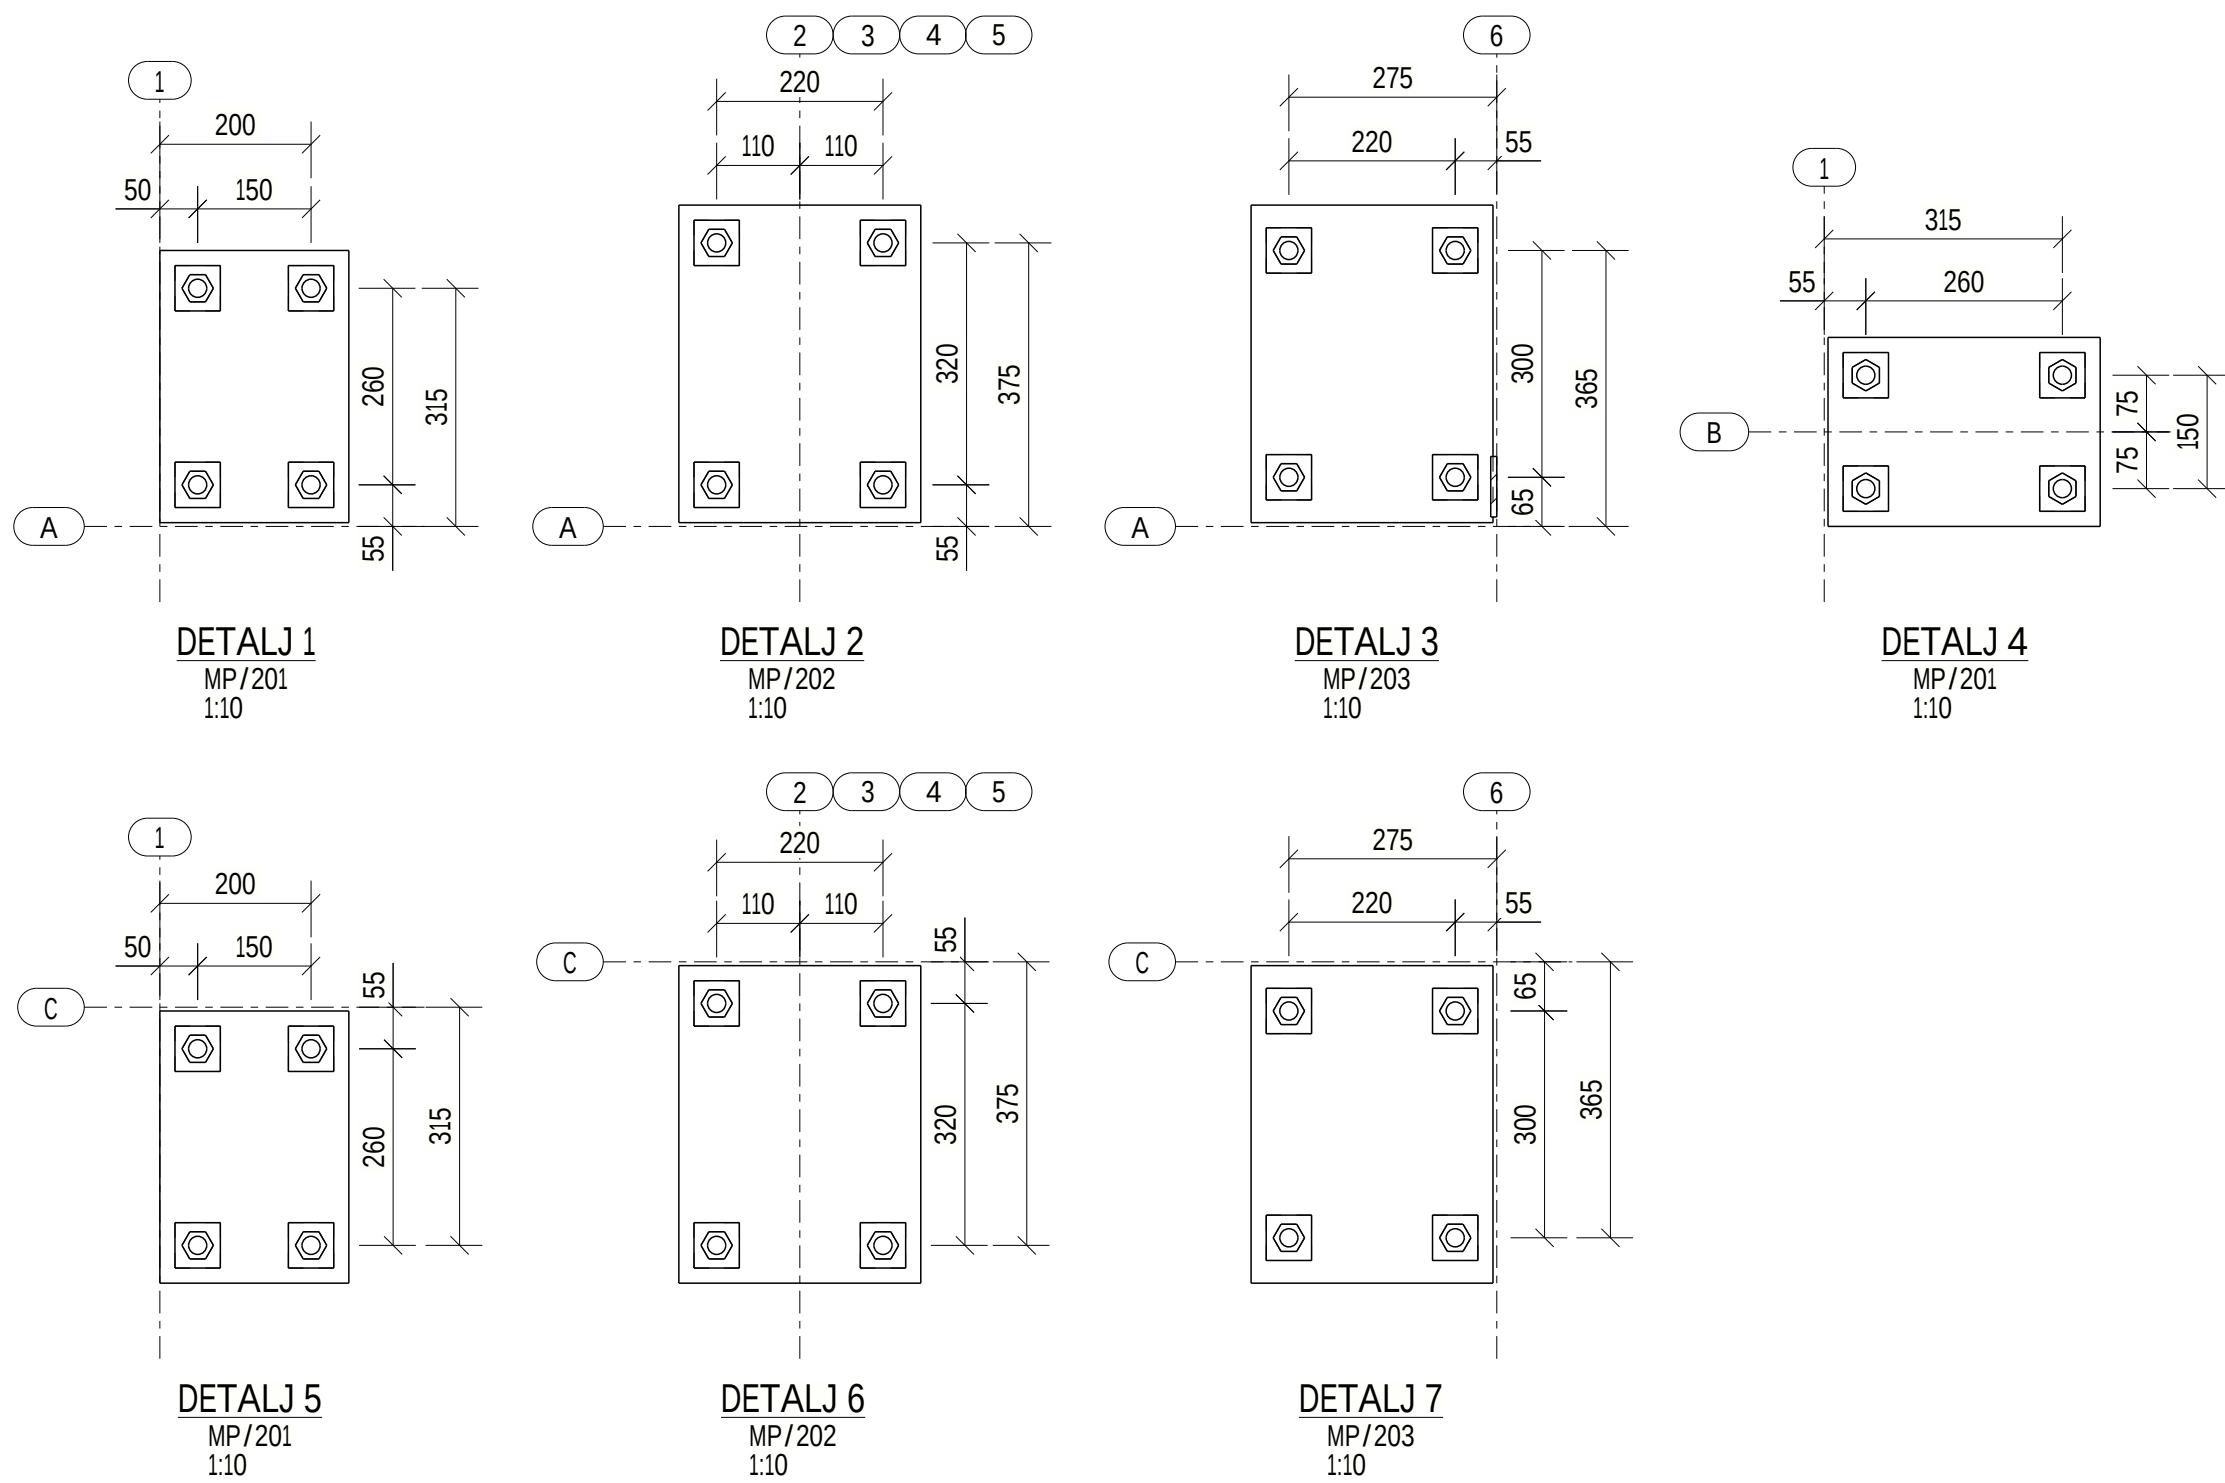

FÖRESKRIFTER

ENLIGT RITNING: KS-20-0-100

FÖRKLARINGAR

MÅTT TILL CENTRUM BULTAR
INGJUTNINGSTOLERANSER
LÄGE I SIDA: ±6MM
LÄGE I HÖJD: ±2MM

INGJUTNINGSGODS:

- 3ST MP/201 PL360x250x3 MED 4ST HÅL Ø25 OCH 4ST M24 GÅNGSTÅNGER (8.8 VFZ), L=500 MM MED DUBBLA MUTTRAR M24 VFZ OCH FYRKANTSBRICKOR 60x60x10 VFZ VID MALLPLÅT
- 8ST MP/202 PL4200x320x3 MED 4ST HÅL Ø25 OCH 4ST M24 GÅNGSTÅNGER (8.8 VFZ), L=500 MM MED DUBBLA MUTTRAR M24 VFZ OCH FYRKANTSBRICKOR 60x60x10 VFZ VID MALLPLÅT
- 2 ST MP/203 PL4200x320x3 MED 4ST HÅL Ø25 OCH 4ST M24 GÅNGSTÅNGER (8.8 VFZ), L=500 MM MED DUBBLA MUTTRAR M24 VFZ OCH FYRKANTSBRICKOR 60x60x10 VFZ VID MALLPLÅT

BET	ANT	RELATIONSHANDLING	2020-09-17	M.BL
		ÄNDRINGEN AVSER	DATUM	SIGN

RELATIONSHANDLING

LOVÖ SÖDRA & LOVÖ NORRA
6ST STÅLBYGGNADER, LOVÖN
EKERÖ KOMMUN



UPPDRAG NR 2019-046	RITAD/KONSTR AV M.BL	PROJEKTLÄDARE M.P
DATUM 2020-01-20	ANSVARIG A.ELO	
TVÄTTHALL NORR & SÖDER		
STÅLSTOMME INGJUTNINGSPLAN		
SKALA A1 1:50 A3 1:100	NUMMER KS-22-1-210	BET