Malmö stad

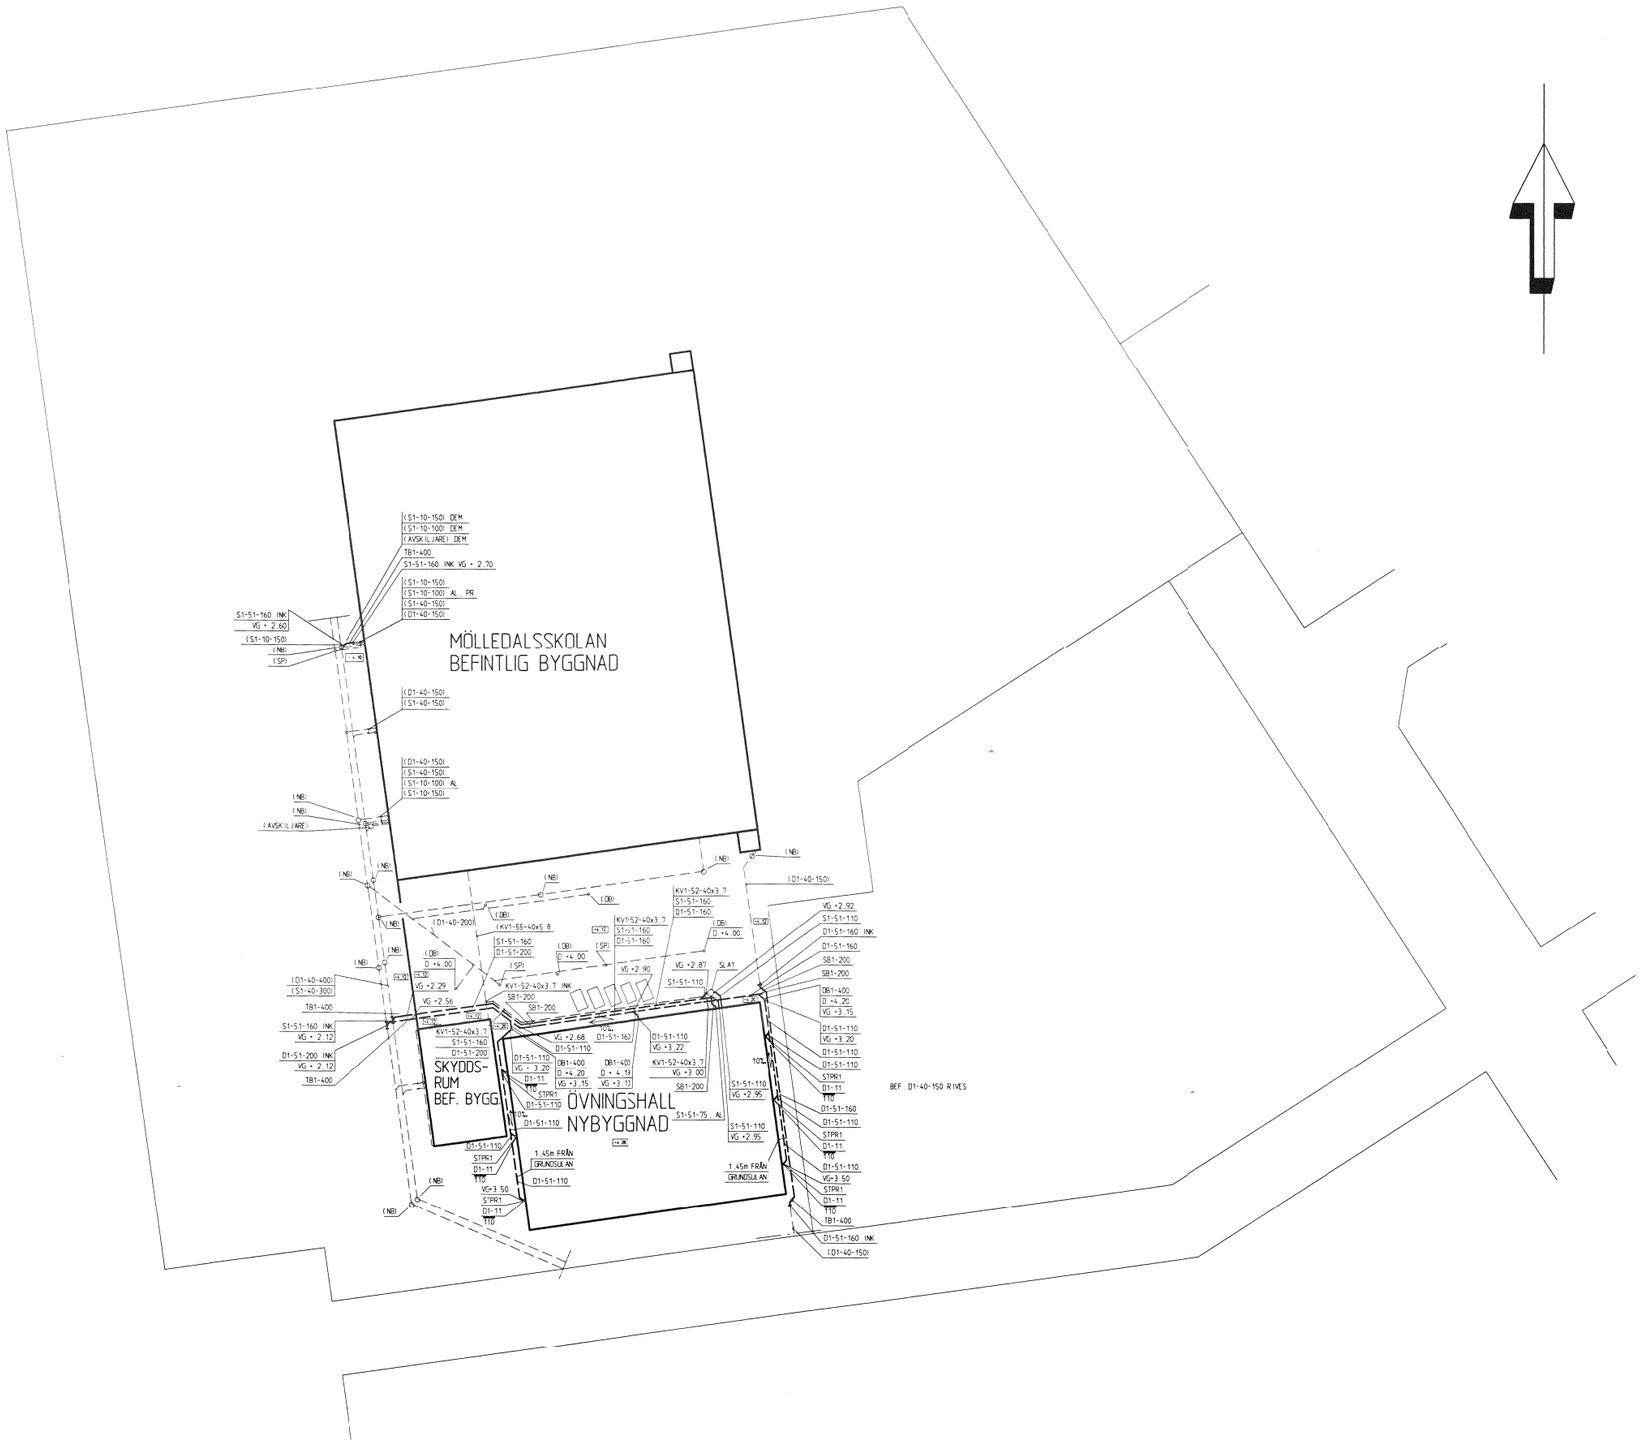

SITUATIONSPLAN

0 10 20 30 40 m

0 10 20 30 40 50 60 70 80 90 100 Meter

RITNINGSBETECKNINGAR

D1-51-110

- 110 — DIMENSION
- 51 — RÖRMATERIAL
- D — MEDIA

MEDIA

D	DAGVATTEN
S	SPILLVATTEN
KV	TAPPKALLVATTEN

RÖRMATERIAL

10	GJUTJÄRN NORMALRÖR
11	MA-RÖR
40	BETONGRÖR
51	MARK-PVC
52	PEM. TRYCKRÖR
55	PEL-SLANG

SAKVARO

DB	DAGVATTENBRUNN
TB	TILLSYNSBRUNN
NB	NEDSTÖDNINGSBRUNN
SB	SPOLBRUNN
DB1	DAGVATTENBRUNN MED VATTENLÅS OCH SANDFÅNG, KORRBART LOCK
TB1	TILLSYNSBRUNN MED KORRBART LOCK
SB1	SPOLBRUNN MED KORRBART LOCK
SLA1	SLAM- OCH CEMENT AVSKILJARE AV BETONG MED KORRBART LOCK

ÖVRIGT

D+xx.xx	DAXELHÖJD
VG	VATTENGÅNG
INK	INKOPPLING
PR	PROPPNING
STPR	STUPRÖRSANSLUTNING
( )	BEFINTLIG INSTALLATION

BEF. RÖRSYSTEMENS DIM OCH
LÄGE ÄR TAGNA FRÅN BEF. RITNING

VID INKOPPLING AV AVLOPPSLEDNING SKALL
KONTROLL AV BEF. LEDNINGS VATTENGÅNG
VID INKOPPLINGSPUNKTEN GÖRAS
INNAN BESTÄLLNING AV RÖR OCH APPARATER

BEF. BRUNNARS DAXELHÖJD SKALL
JUSTERAS TILL SÅVÄL NYA SOM
BEF. NIVÅER

BEF. AVLOPPSSYSTEM SKALL RENSAS

BET	ÄNT	ÄNDRINGEN AVSER	SIGN	DATUM
		RELATIONSHANDLING	RA	970825

RELATIONSHANDLING

MÖLLEDALSSKOLAN 1

EVR & Wahlings AB
VVS Projektering - Drifttekniik
☒ Carlagatan 10a, 211 20 Malmö
☐ Magazingatan 2, 291 32 Kristianstad, 044-765900
☐ Hebeskvarnsgatan 24, 252 37 Helsingborg, 042-280580

UPPDRAG NR	RITAD AV	HANDLÄGGARE
5402400	RM	JT
DATUM 950630	ANSVARIG JÖSEF TARSKI	

MALMÖ
OM OCH TILLBYGGNAD
SITUATIONSPLAN
YTTRE VA

SKALA	NUMMER	T BET
1:400	V50 :001	