Malmö stad

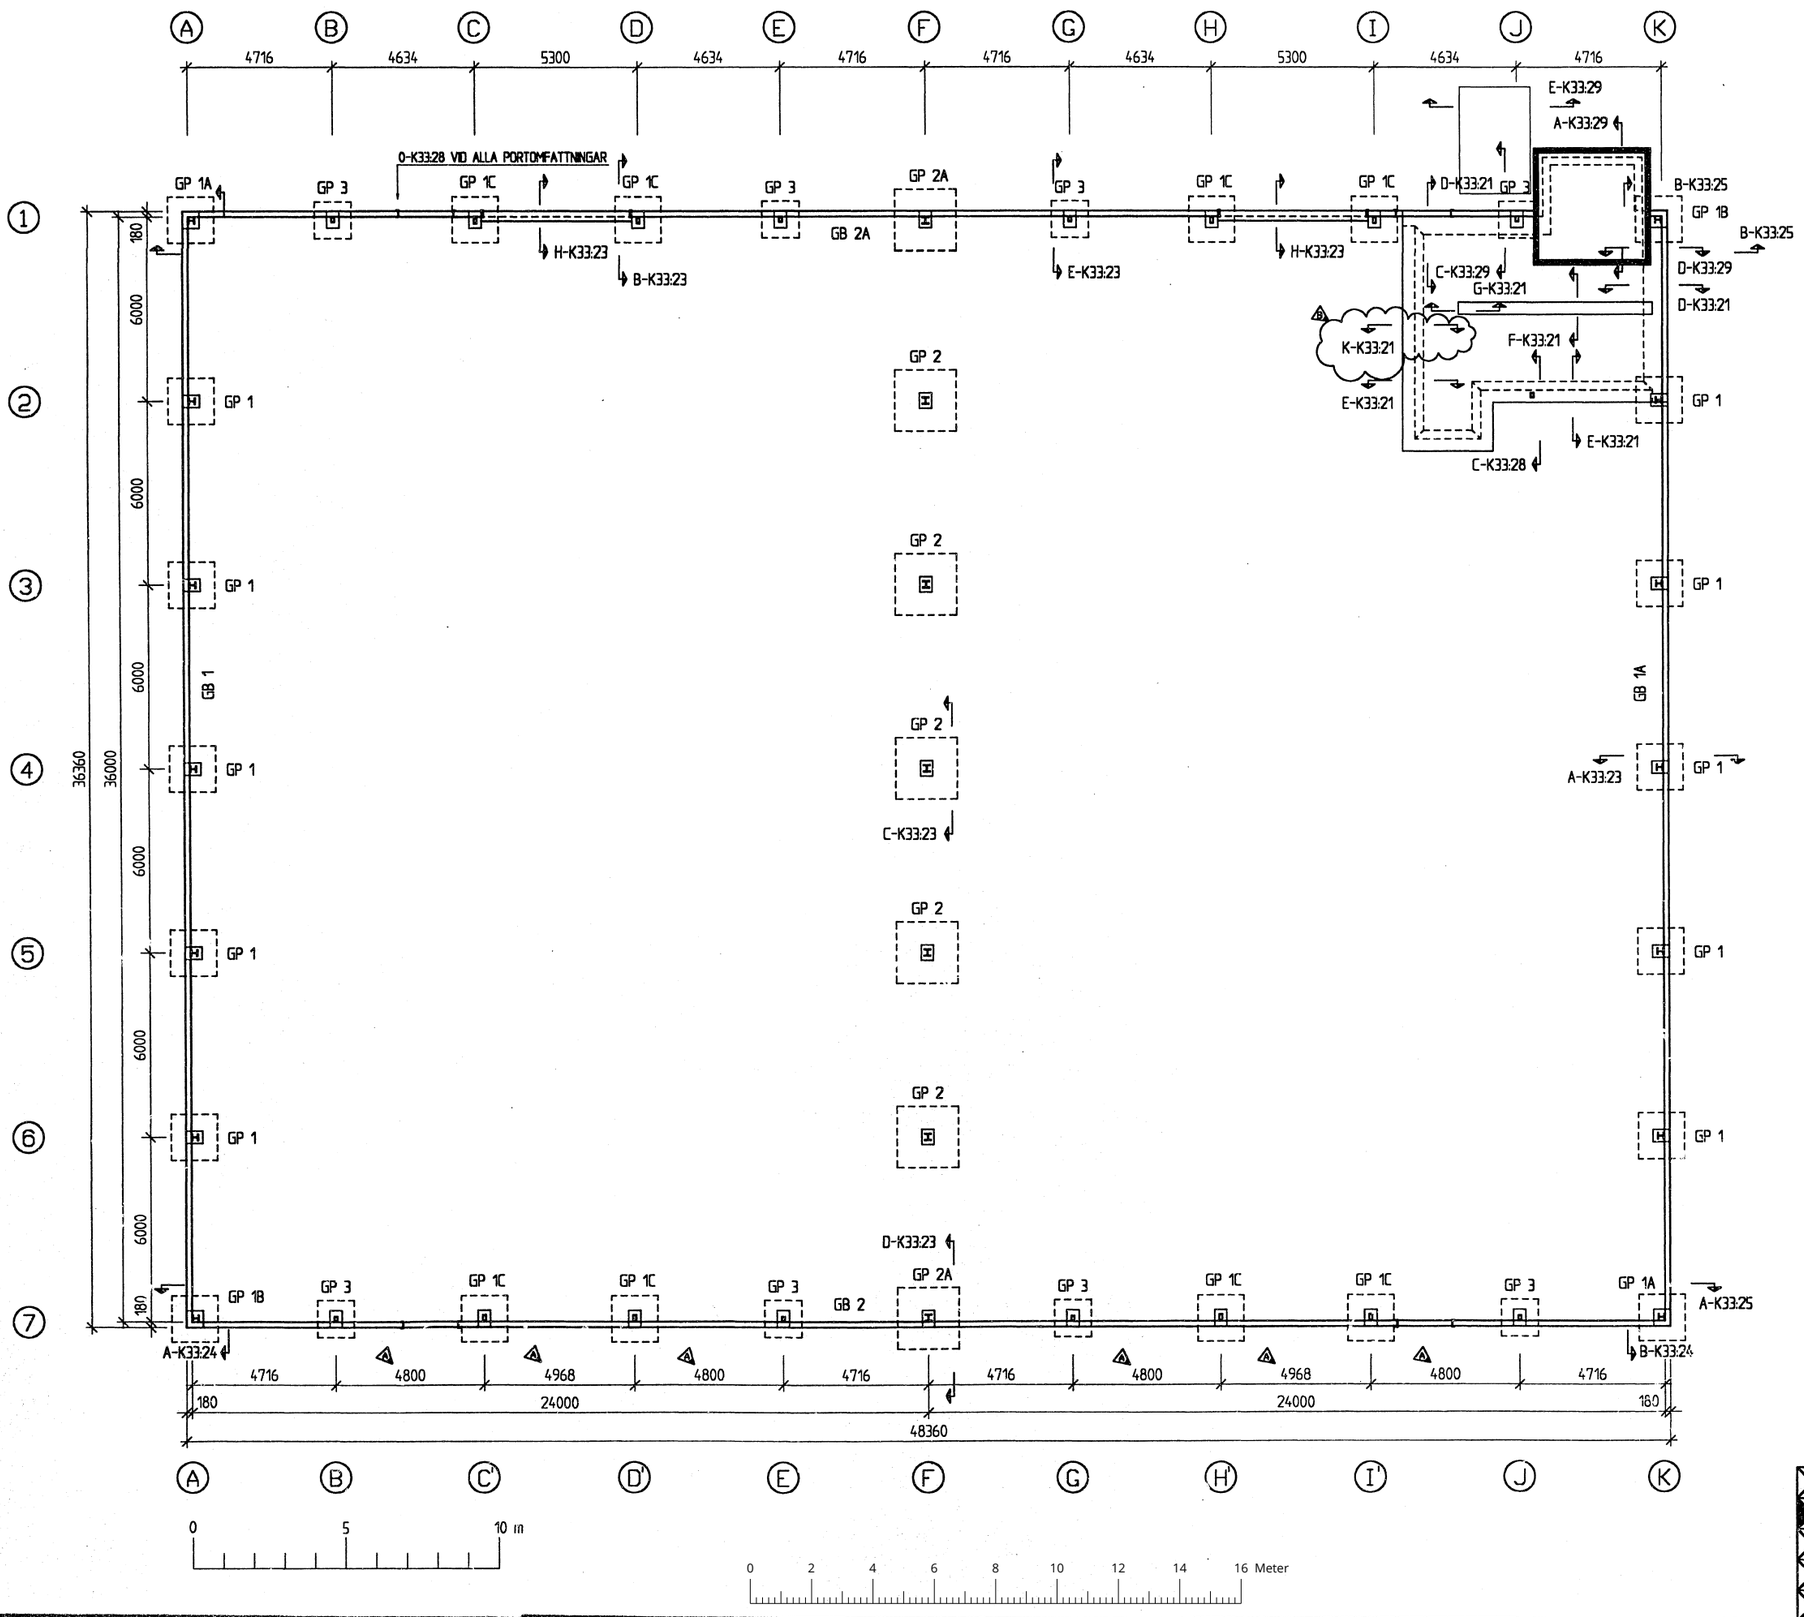

ANVISNINGAR

ANVISNINGAR ENL. RITN. K33:40

GRUNDPLATTOR

GP 1	1500x1500x300
GP 1A	1500x1500x300
GP 1B	1500x1500x300
GP 1C	1500x1500x300
GP 2	2000x2000x400
GP 2A	2000x2000x400
GP 3	1200x1200x300

ARMERING OCH SEKTIONER ENL. RITN. K33:23

GRUNDBULTAR, MÅTT TILL SYSTEMLINJER ENL. RITN. K33:26

MALMÖ STADSBYGGNADSNÄMND
Datum Nr Lkt
96-10-30 Ko 0249
ARKIVEX
EJ GRANSKAT

MALMÖ STADSBYGGNADSNÄMND
1996-10-10

BET	ANT	ÄNDRINGEN AVSER	SIGN	DATUM
B	1	NY SEKTION	NB	96.04.25
A	8	MÅTT	GW	95.09.11

MÖLLEDALSSKOLAN 1, MALMÖ

OM- OCH NYBYGGNAD
ÖVNINGSHALL
GRUNDPLAN

- RELATIONSRITNING
- ARBETSRITNING
- FÖRFRÅGNINGSUNDERLAG
- BYGGNADSLOVSRITNING
- FÖRHANDSKOPIA

BYGGKONSULT
JOHANSSON & WESTERSTRÖM AB
ARC-huset John Ericsons väg
217 01 Malmö
tel. 040 - 703 50
fax. 040 - 01 07 45

RITAD	KONSTRUERAD	HANDL.
AW	GW	G.WESTERSTRÖM

DATUM 1995-06-30

SKALA	ARO-NR	RITNINGSNUMMER	REV
1:100	9521	K 32:01	B