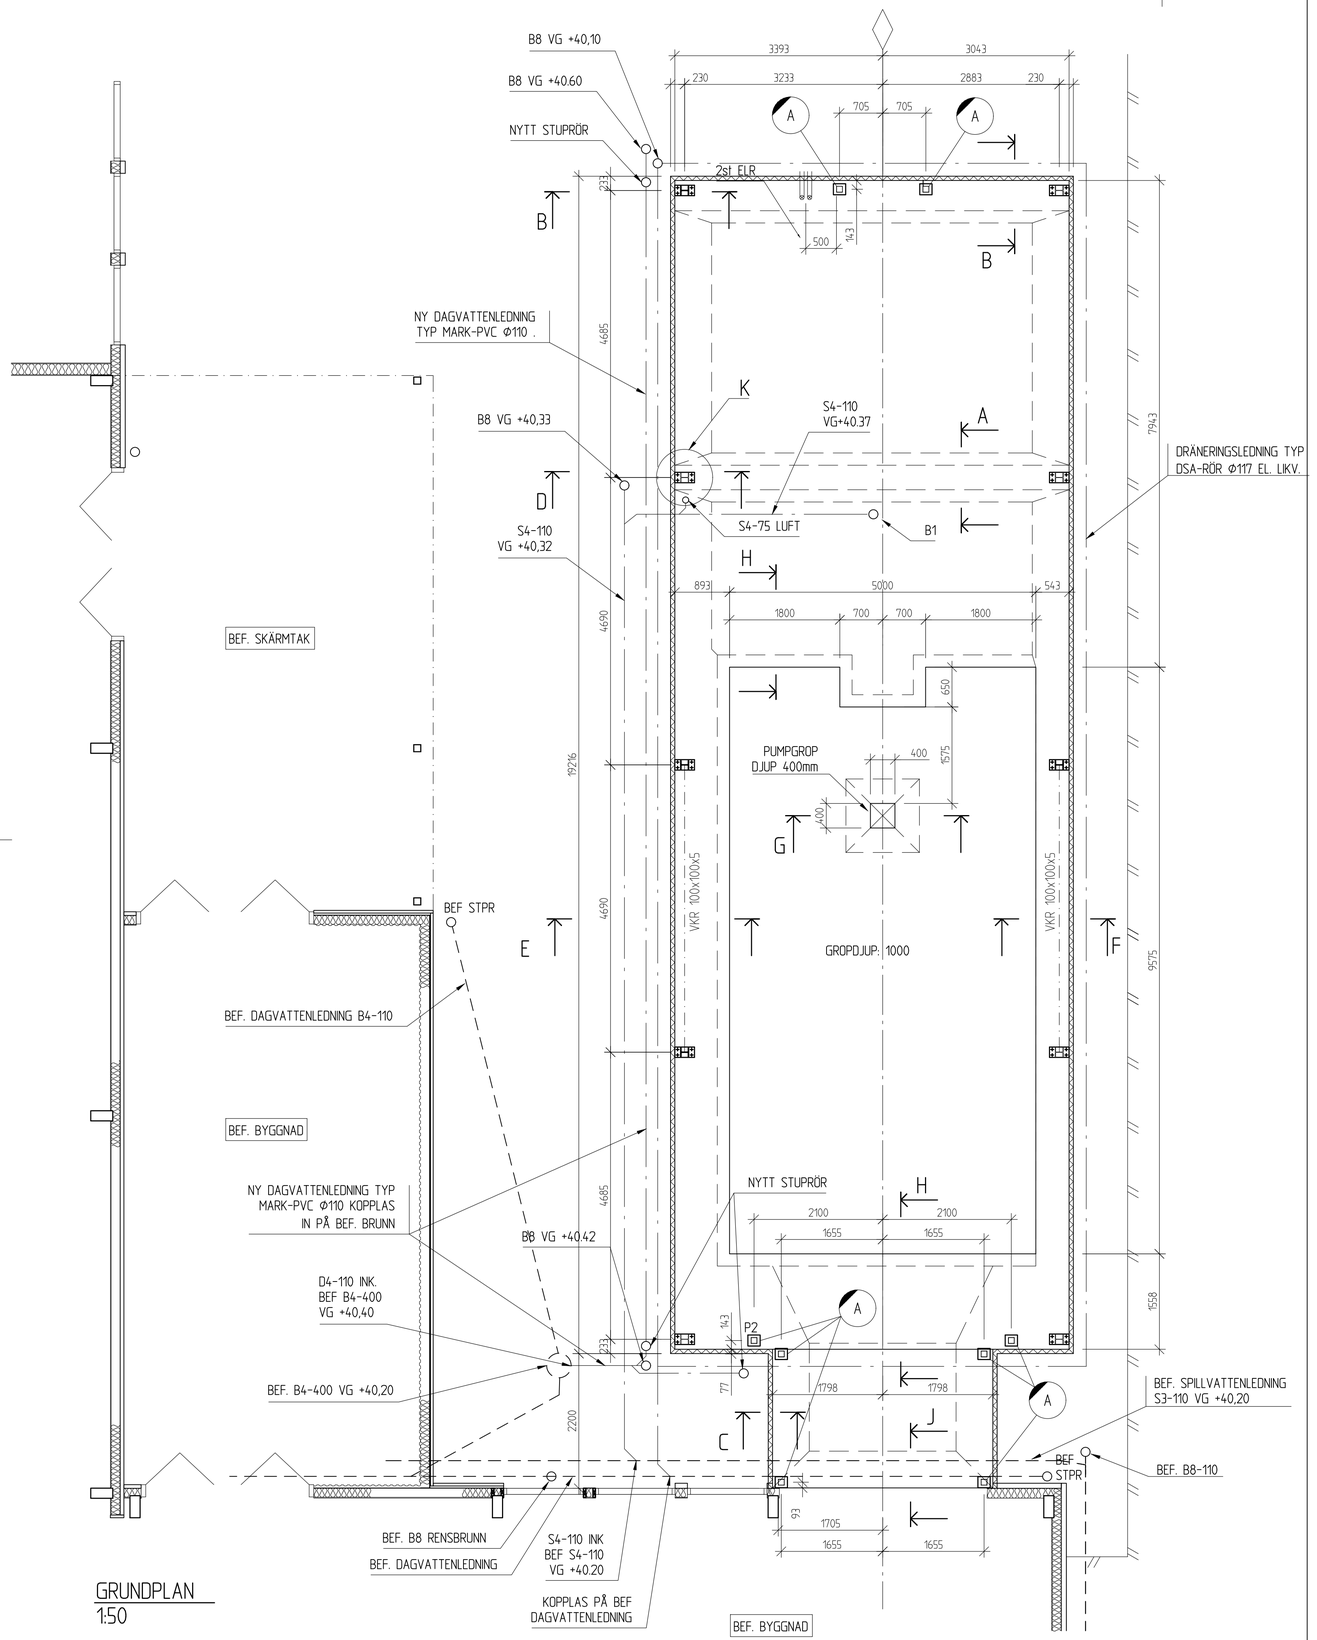

GRUNDPLAN
1:50

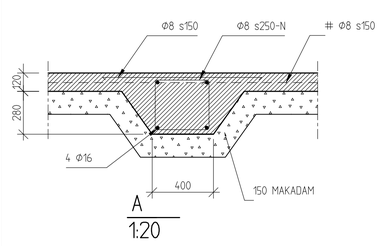

A
1:20

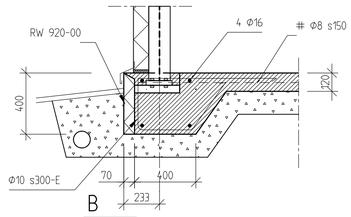

B
1:20

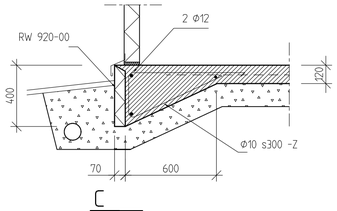

C
1:20

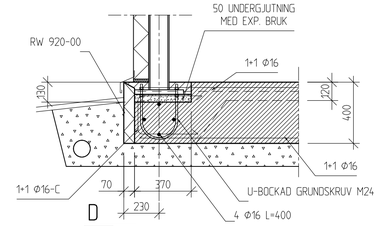

D
1:20

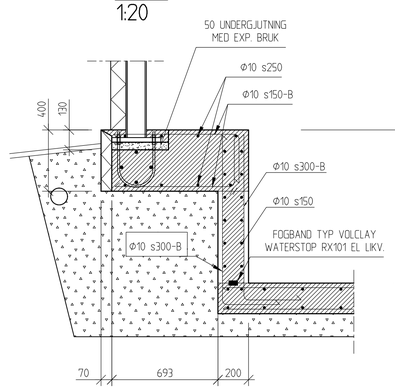

E
1:20

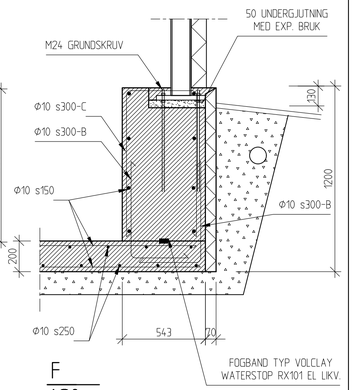

F
1:20

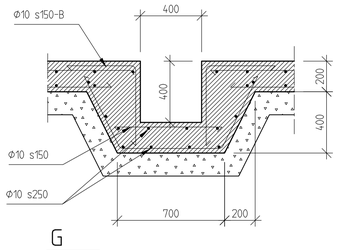

G
1:20

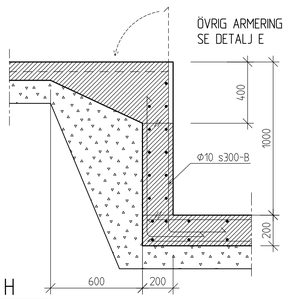

H
1:20

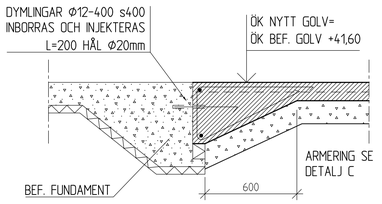

J
1:20

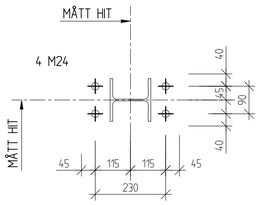

K
1:10

A INGJUTNINGSGODS

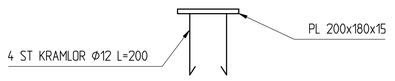

FÖRESKRIFTER

MARKYTOR KRING UTBYGGNADEN ÅTERLAGAS MED 40mm ABT11 ASFALT OCH 150mm BÄRLAGERGRUS. FALL FRÅN BYGGNADEN OCH MOT BRUNNAR ORDNAS.

STUPRÖRS ANSLUTNING TILL DAGVATTENLEDNINGEN SKALL VARA AV GJUTJÄRN. BEF. STUPRÖR OCH HÄNGRÄNNOR DEMONTERAS OCH ÅTERMONTERAS PÅ UTBYGGNADEN.

BESLAG TILL STUPRÖR OCH HÄNGRÄNNOR SKALL VARA AV TYPEN PVF_2 ELLER PLASTISOL.

SE ÄVEN KORTFATTATAD TEKNISK BESKRIVNING FÖR MARKARBETEN. K39.010.

FÖRKLARINGAR

——— · ——— NY LEDNING ELLER NYTT LÄGE PÅ BEF. FLYTTAD LEDNING

– – – – – – – BEF. LEDNINGAR.

B1 GOLVBRUNN AV ROSTFRITT STÅL
TYP PARUS F/92S RSK 715 24 11
MED VATTENLÅS NOOD AV PLAST
MED LUKTSTOPP. BOTTENUTLOPP 75 MM.
FÖRSES MED STÅLSIL FÖR BETONGGOLV.

B8 SPOL -RENSBRUNN AV PVC TYP WAVINS
MED STÄNDARRÖR, TÄTNINGSRING,
TELRSKÅPRÖR SAMT KÖRBAR BETÄCKNING.
SRORLEK: Ø110

ELR 2 ST GULA KORRUGERADE ELKABELRÖR
MED DRAGTRÅD.
PE E06 611 14
YTTERDIAMETER 93 mm
INNERDIAMETER 80 mm

ÖVRIGA FÖRESKRIFTER SE RITNING K11.

BEFINTLIG MARKNIVÅ ca +41,40

BET	ANT	ÄNDRINGEN AVSER	DATUM	SIGN
		RELATIONSHANDLING	2001-06-05	JJS

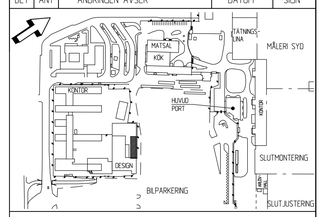

RELATIONSHANDLING

SAAB

HUSNR 702091 OMR: B
BYGGNAD: B09

A	CONTEKTON ARKITEKTER Kungsgatan 3, 462 33 VÄNERSBORG	Tel: 0521-26 26 80 Fax: 0521-26 26 99
K	INTEGRA ENGINEERING AB Gärdhemsvägen 26, 461 32 TROLLHÄTTAN	Tel: 0520-48 55 00 Fax: 0520-48 55 01
V	BENGT DAHLGREN AB Viktor Hasselblads g 16, 421 31 V FRÖLUNDA	Tel: 031-720 25 00 Fax: 031-720 25 01
E	ÅF-ELPROJEKT AB Gärdhemsvägen 26, 461 32 TROLLHÄTTAN	Tel: 0520-47 04 40 Fax: 0520-103 95

UPPDRAG NR	RITAD/KONSTR AV	HANDLÄGGARE
301-00-59	A JOHANSSON	D DÖSE

DATUM 2001-03-12 ANSVARIG David Döse

B09 DESIGN
NY LACKBOX

GRUNDPLAN OCH DETALJER

SKALA	NUMMER	BET
A1-1:50 A3-1:100	K01	